PEMERINTAH
PROVINSI KEPULAUAN RIAU
DINAS PEKERJAAN UMUM
PENATAAN RUANG DAN PERTANAHAN
BIDANG BINA MARGA

ASBUILT DRAWING

KEGIATAN :

PENYELENGGARAAN JALAN PROVINSI

PEKERJAAN :

PENINGKATAN JALAN COASTAL AREA LANJUTAN, KAB. KARIMUN

KONTRAKTOR PELAKSANA

CV. REISER KARYA BAKTI

LEMBAR PENGESAHAN

KEGIATAN : PENYELENGGARAN JALAN PROPINSI
PENINGKATAN JALAN COASTAL AREA LANJUTAN, KAB. KARIMUN

KONTRAKTOR PELAKSANA :
CV. REISER KARYA BAKTI

DJARA
DIREKTUR

DIPERIKSA OLEH :
CV. ARMACO KONSULTAN

AZHARDI, ST
SUPERVISI ENGINEER

DISETUJUI OLEH :
PEJABAT PEMBUAT KOMITMEN
DINAS PUPR PROV KEPRI


NAENY SOERYANI, ST, MT
NIP. 19781122 200604 2 011

PEMERINTAH PROVINSI KEPULAUAN RIAU **DINAS PEKERJAAN UMUM** **PENATAAN RUANG DAN PERTANAHAN** **BIDANG BINA MARGA**	KEGIATAN : PENYELENGGARAAN JALAN PROVINSI PEKERJAAN : PENINGKATAN JALAN COASTAL AREA LANJUTAN, KAB. KARIMUN	KONTRAKTOR PELAKSANA **CV. REISER KARYA BAKTI**	Penanggung Jawab DJAPA Direktur	**ASBUILT DRAWING** Judul : PETA LOKASI	Lbr / Jumlah Lbr : 1/1 Skala : NTS Tanggal : ----



PETA LOKASI

PEMERINTAH **PROVINSI KEPULAUAN RIAU** **DINAS PEKERJAAN UMUM** **PENATAAN RUANG DAN PERTANAHAN** **BIDANG BINA MARGA**	KEGIATAN : PENYELENGGARAAN JALAN PROVINSI PEKERJAAN : PENINGKATAN JALAN COASTAL AREA LANJUTAN, KAB. KARIMUN	KONTRAKTOR PELAKSANA **CV. REISER KARYA BAKTI**	Penanggung Jawab DJAPA Direktur	**ASBUILT DRAWING** **Judul :** SITE PLAN	Lbr / Jumlah Lbr : 1/1 Skala : NTS Tanggal : --/--/--

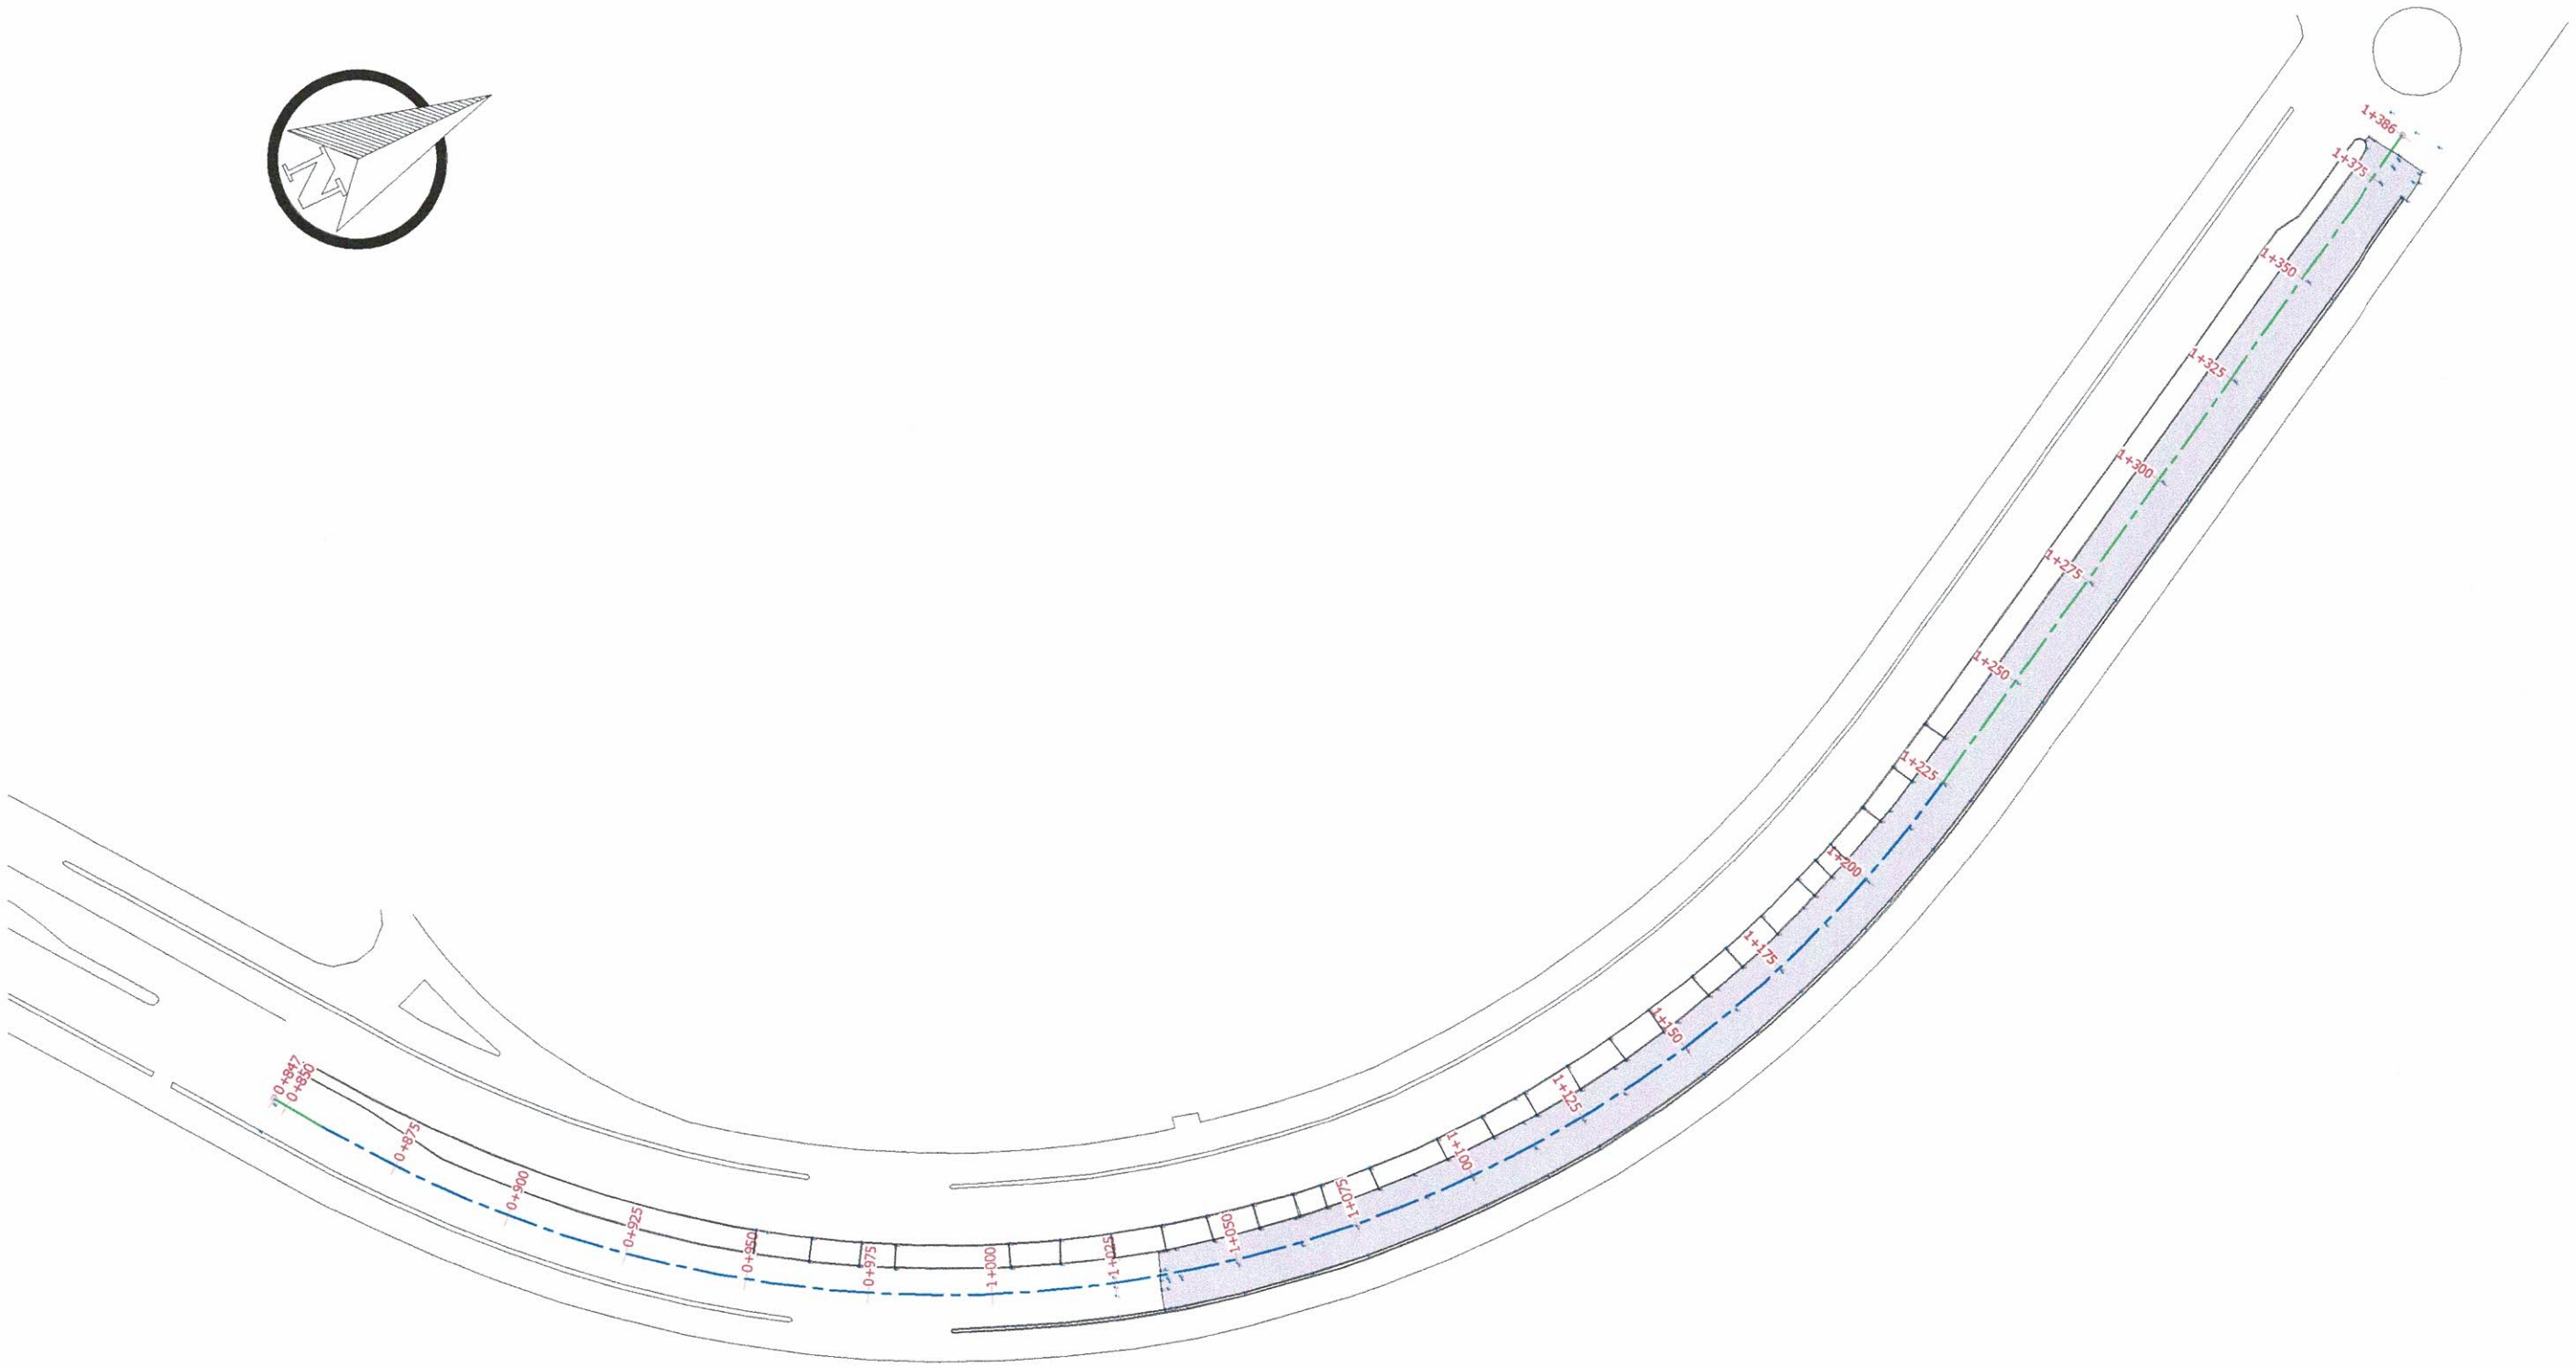

PEMERINTAH
PROVINSI KEPULAUAN RIAU
DINAS PEKERJAAN UMUM
PENATAAN RUANG DAN PERTANAHAN
BIDANG BINA MARGA

KEGIATAN : PENYELENGGARAAN JALAN PROVINSI

PEKERJAAN :

PENINGKATAN JALAN COASTAL AREA LANJUTAN, KAB. KARIMUN

KONTRAKTOR PELAKSANA

CV. REISER KARYA BAKTI

Penanggung Jawab

DJAPA
Direktur


ASBUILT DRAWING


Judul :
SITUASI DAN POTONGAN MEMANJANG

Lbr / Jumlah Lbr : 1/7

Skala : 1:250


Tanggal : --/--/--

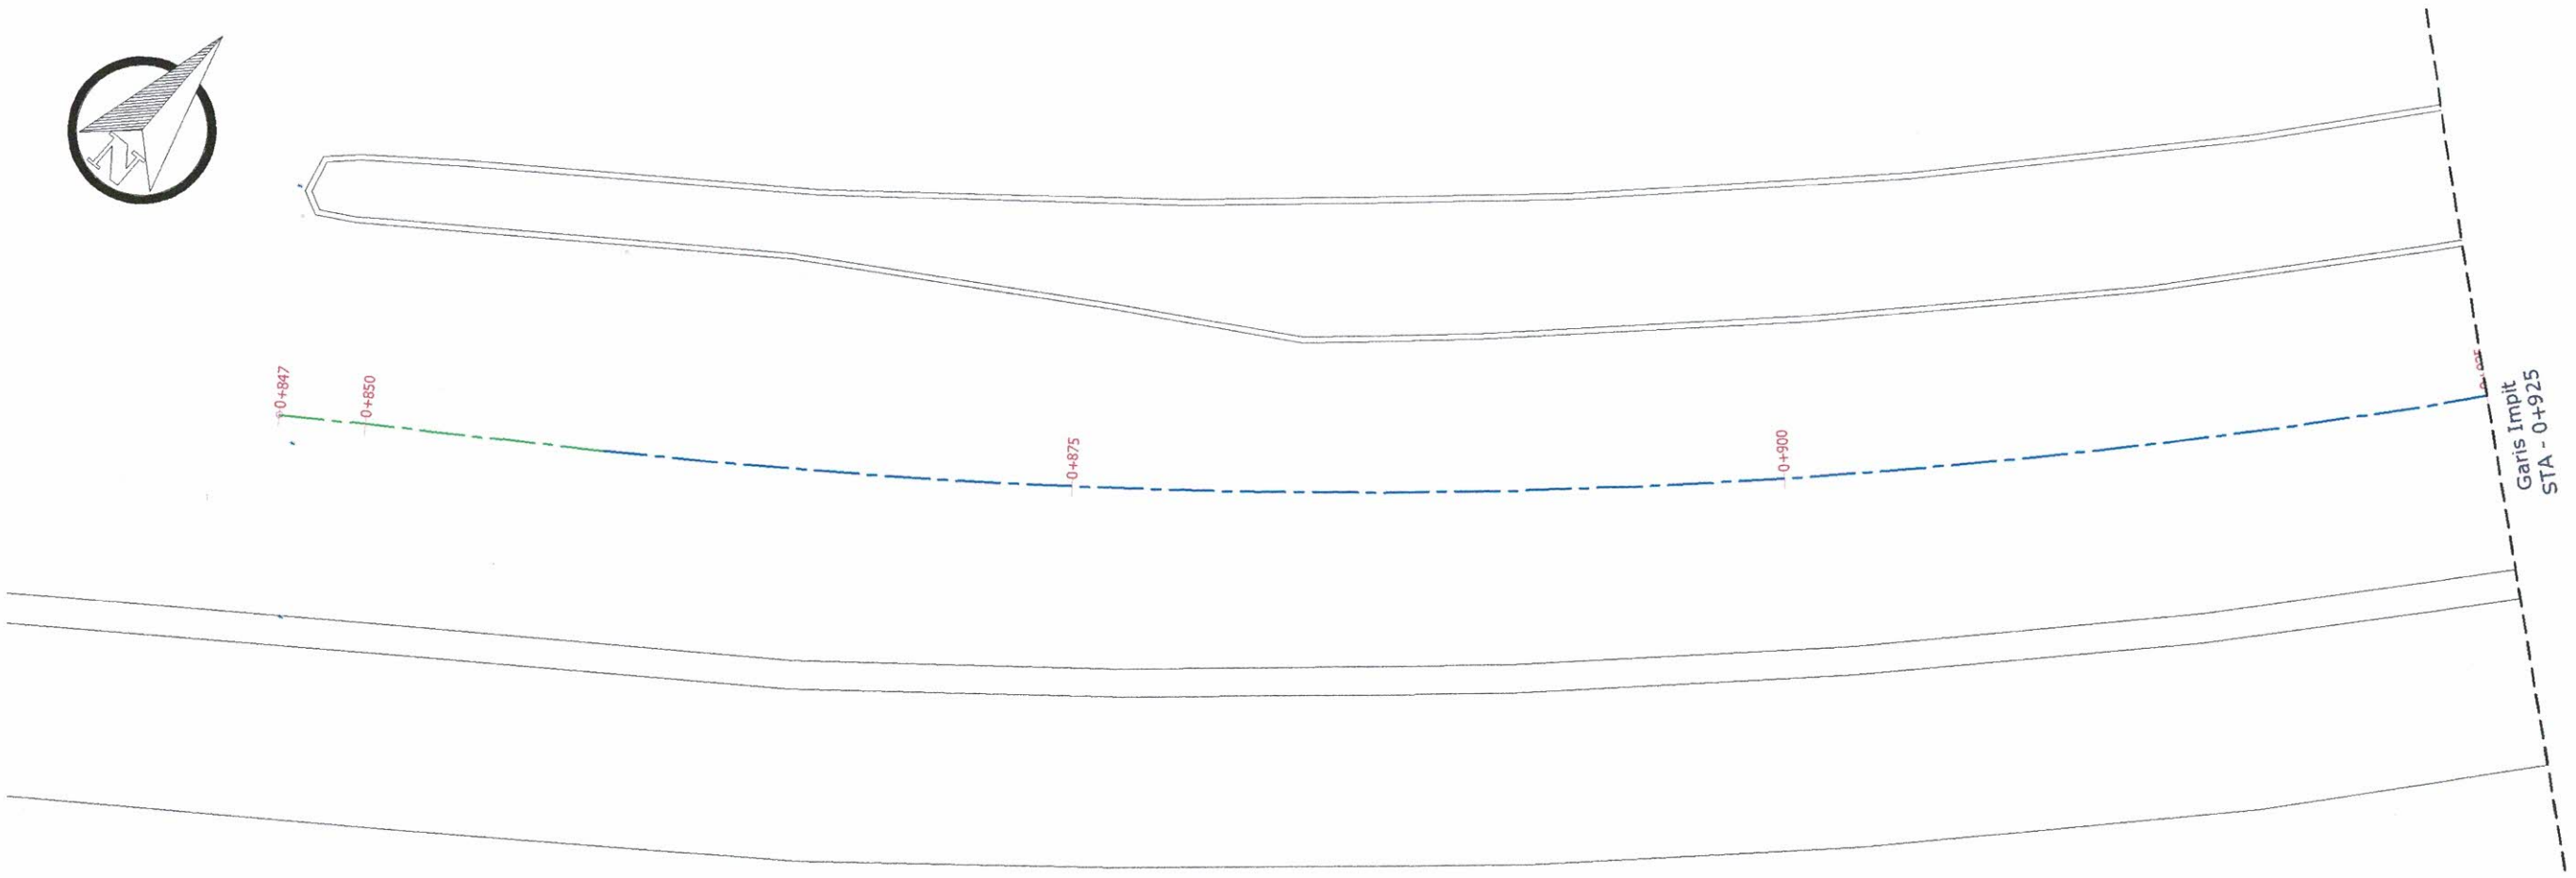


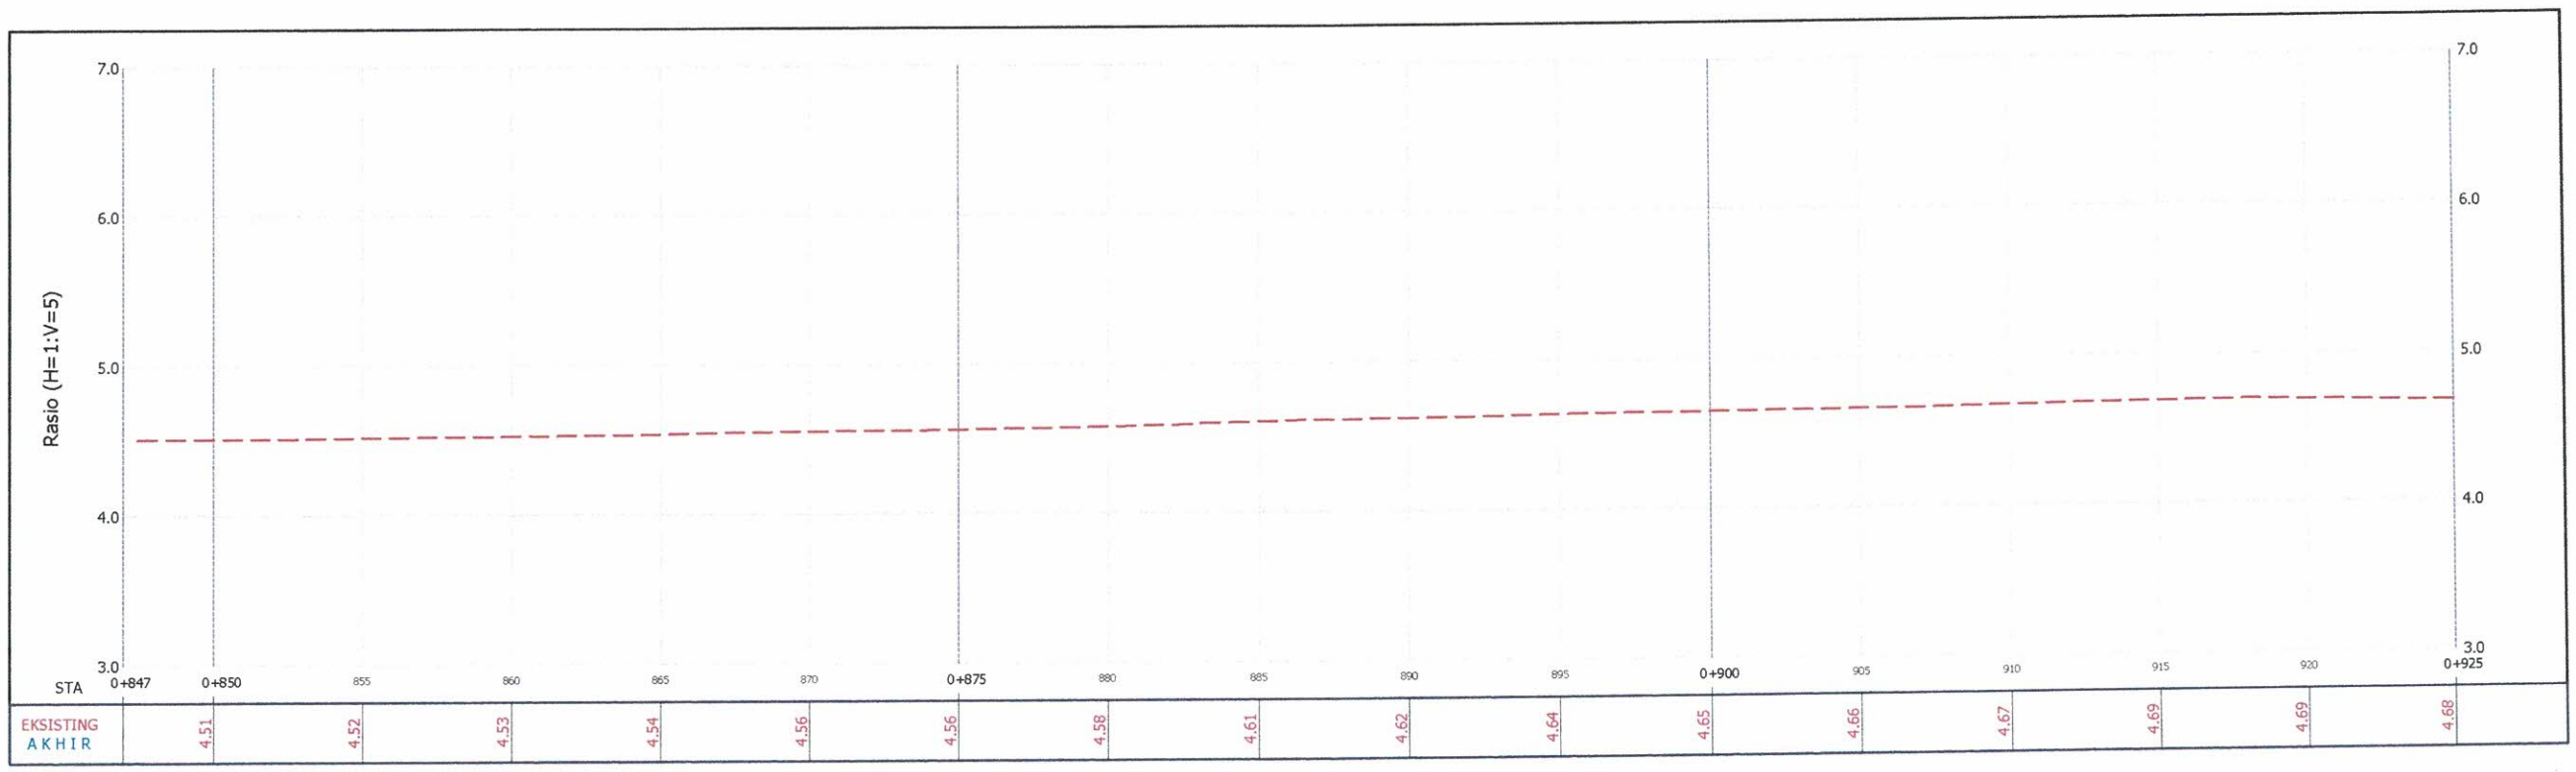


PEMERINTAH PROVINSI KEPULAUAN RIAU **DINAS PEKERJAAN UMUM** **PENATAAN RUANG DAN PERTANAHAN** **BIDANG BINA MARGA**	KEGIATAN : PENYELENGGARAAN JALAN PROVINSI PEKERJAAN : **PENINGKATAN JALAN COASTAL AREA LANJUTAN, KAB. KARIMUN**	KONTRAKTOR PELAKSANA **CV. REISER KARYA BAKTI**	Penanggung Jawab DJAPA Direktur	**ASBUILT DRAWING** **Judul :** SITUASI DAN POTONGAN MEMANJANG


Lbr / Jumlah Lbr : 0/00
Skala : 1:250
Tanggal : --/--/--

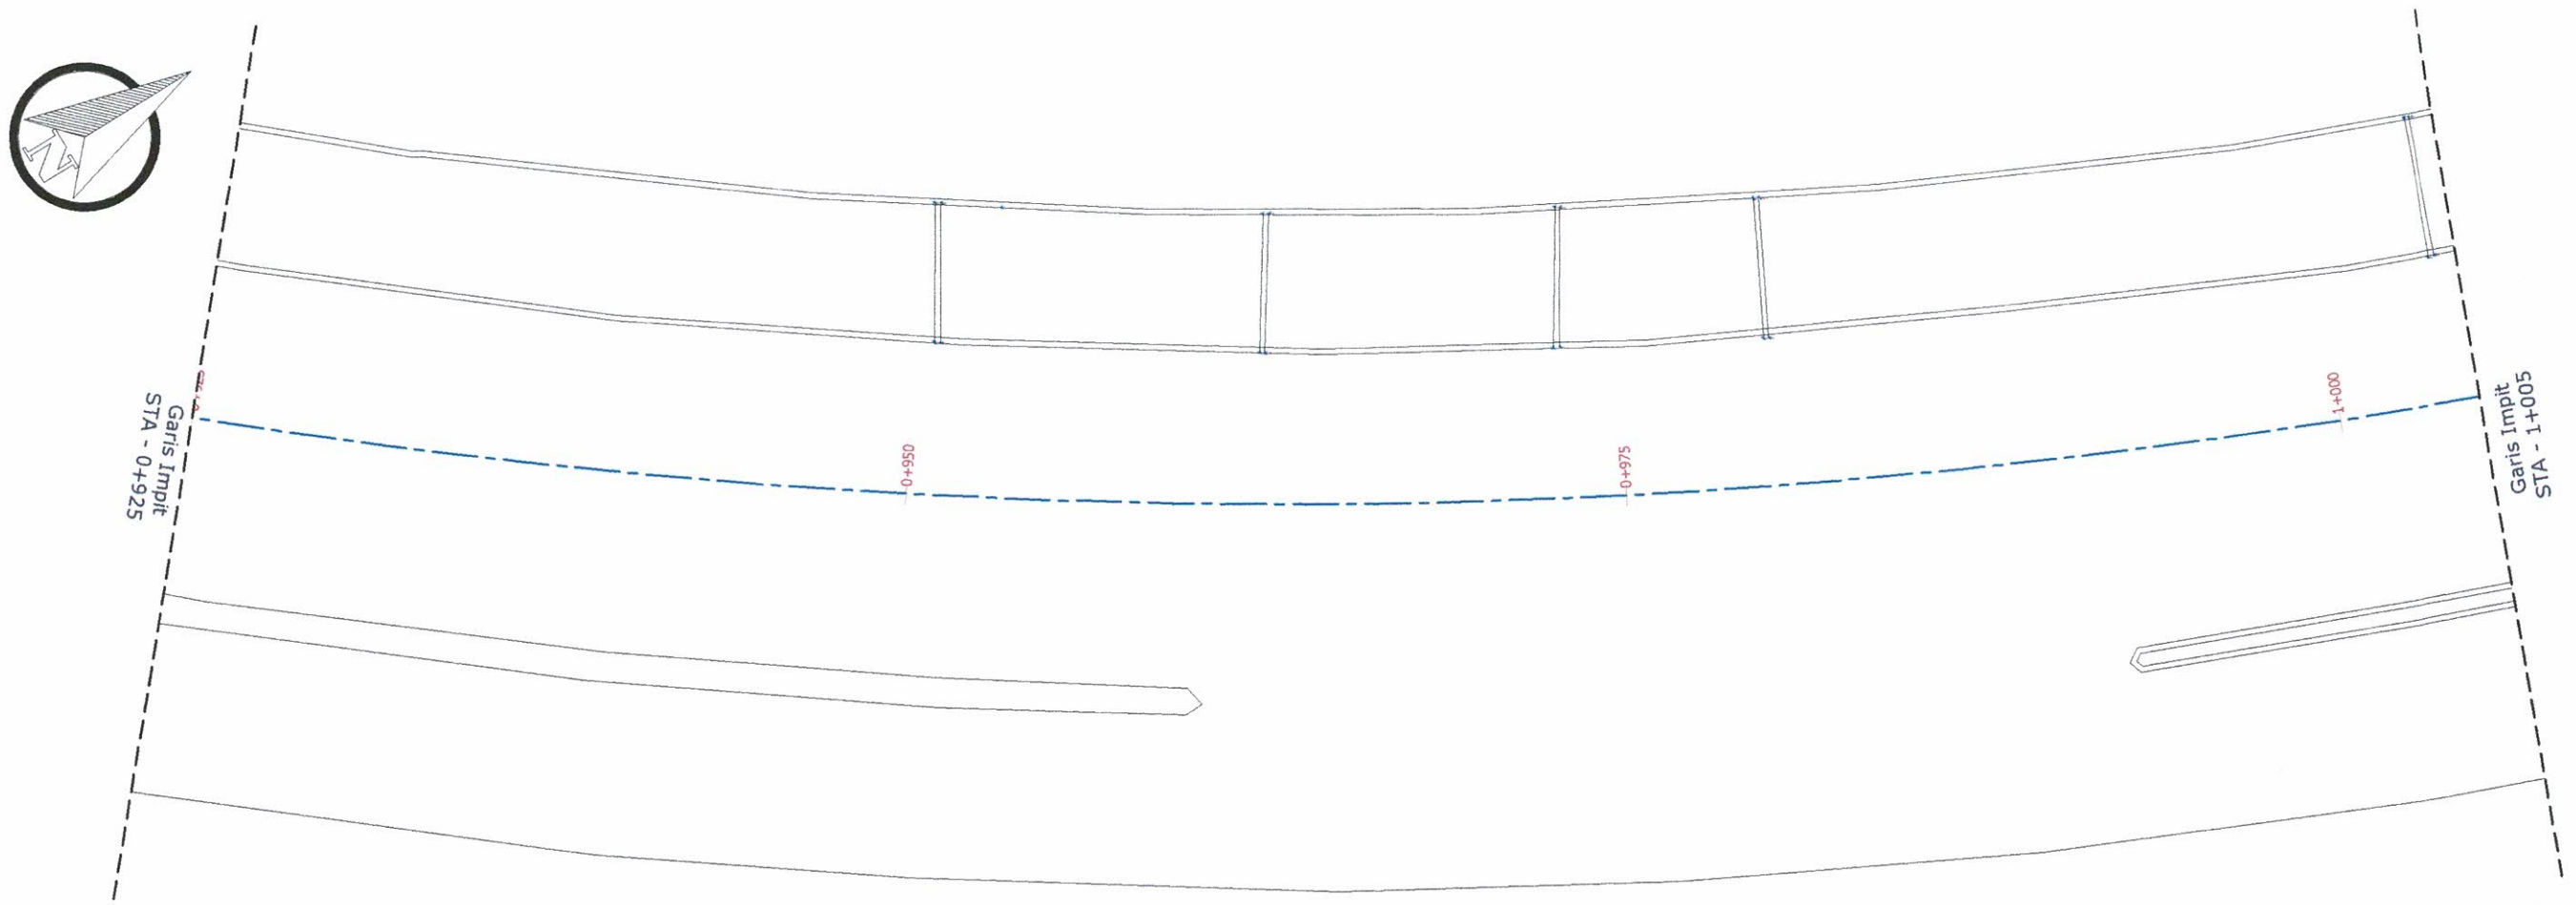

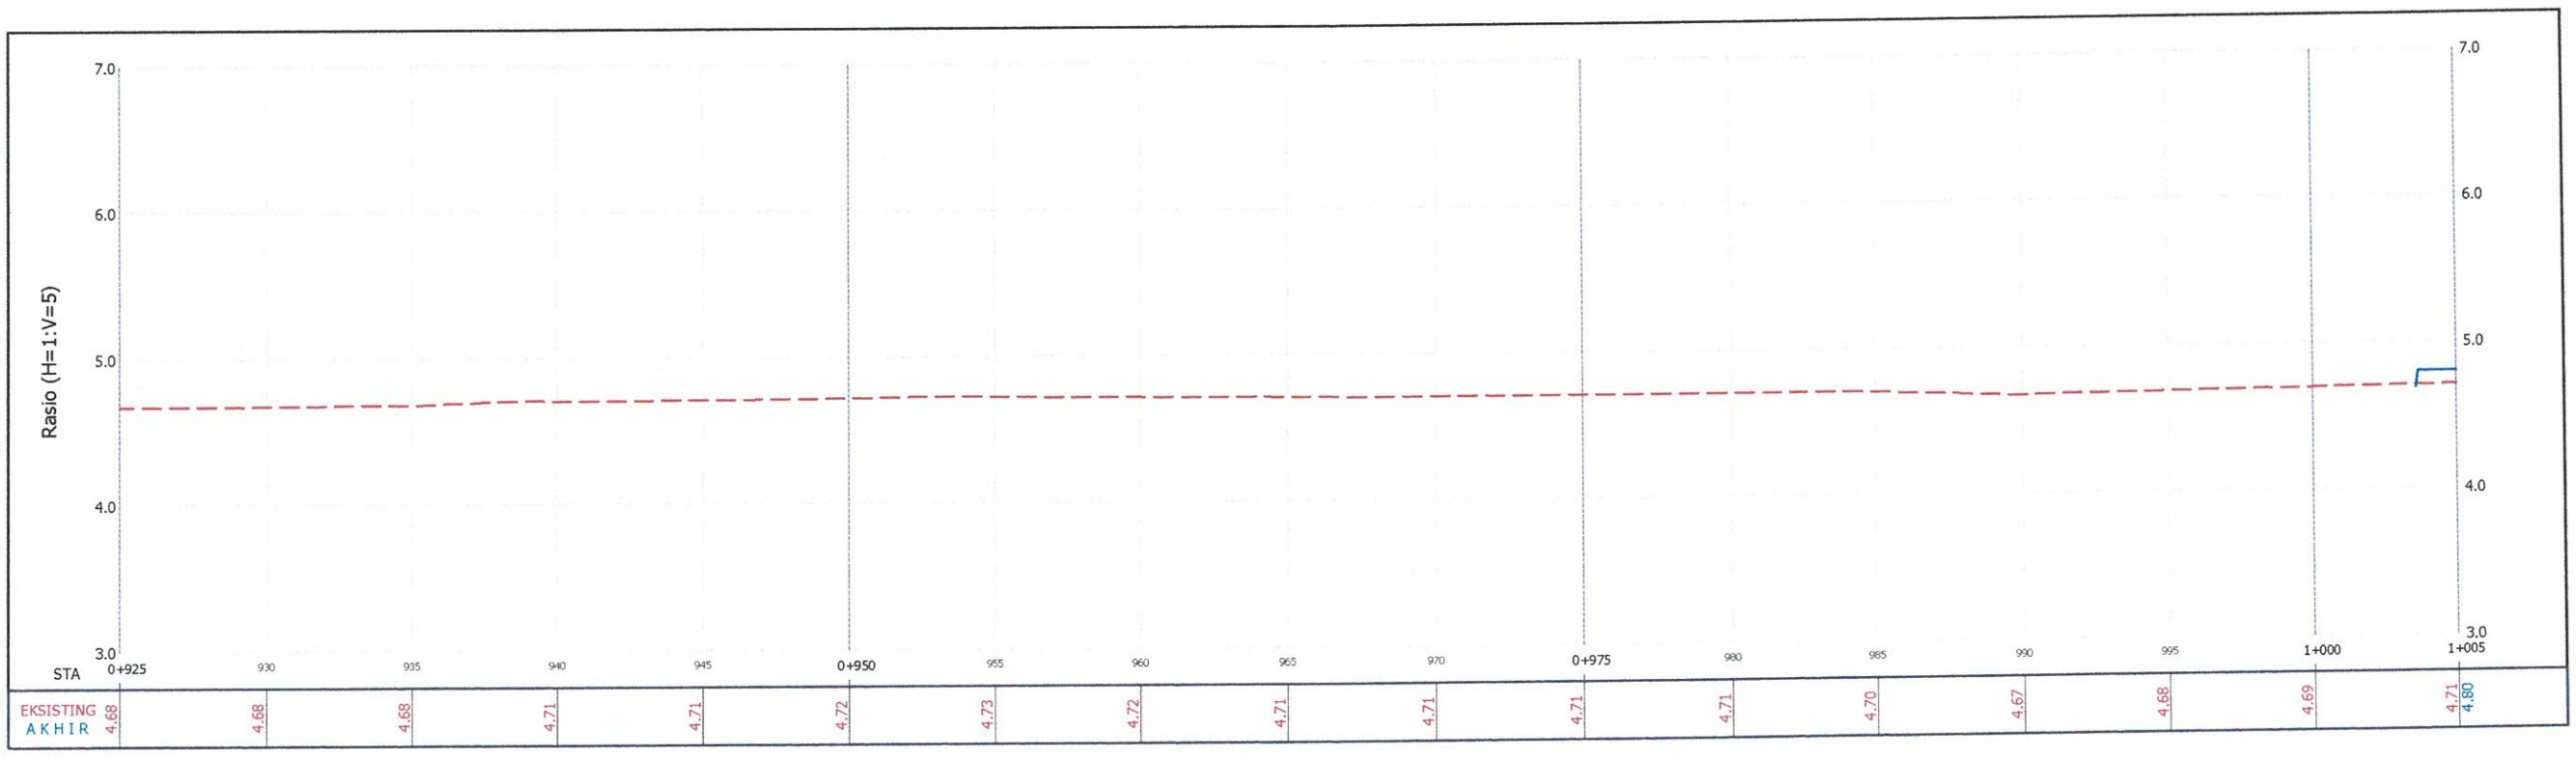

PEMERINTAH PROVINSI KEPULAUAN RIAU **DINAS PEKERJAAN UMUM PENATAAN RUANG DAN PERTANAHAN** **BIDANG BINA MARGA**	KEGIATAN : PENYELENGGARAAN JALAN PROVINSI PEKERJAAN : **PENINGKATAN JALAN COASTAL AREA LANJUTAN, KAB. KARIMUN**	KONTRAKTOR PELAKSANA **CV. REISER KARYA BAKTI**	Penanggung Jawab DJAPA Direktur	**ASBUILT DRAWING** Judul : SITUASI DAN POTONGAN MEMANJANG	Lbr / Jumlah Lbr : 3/7 Skala : 1:250 Tanggal : --/--/--

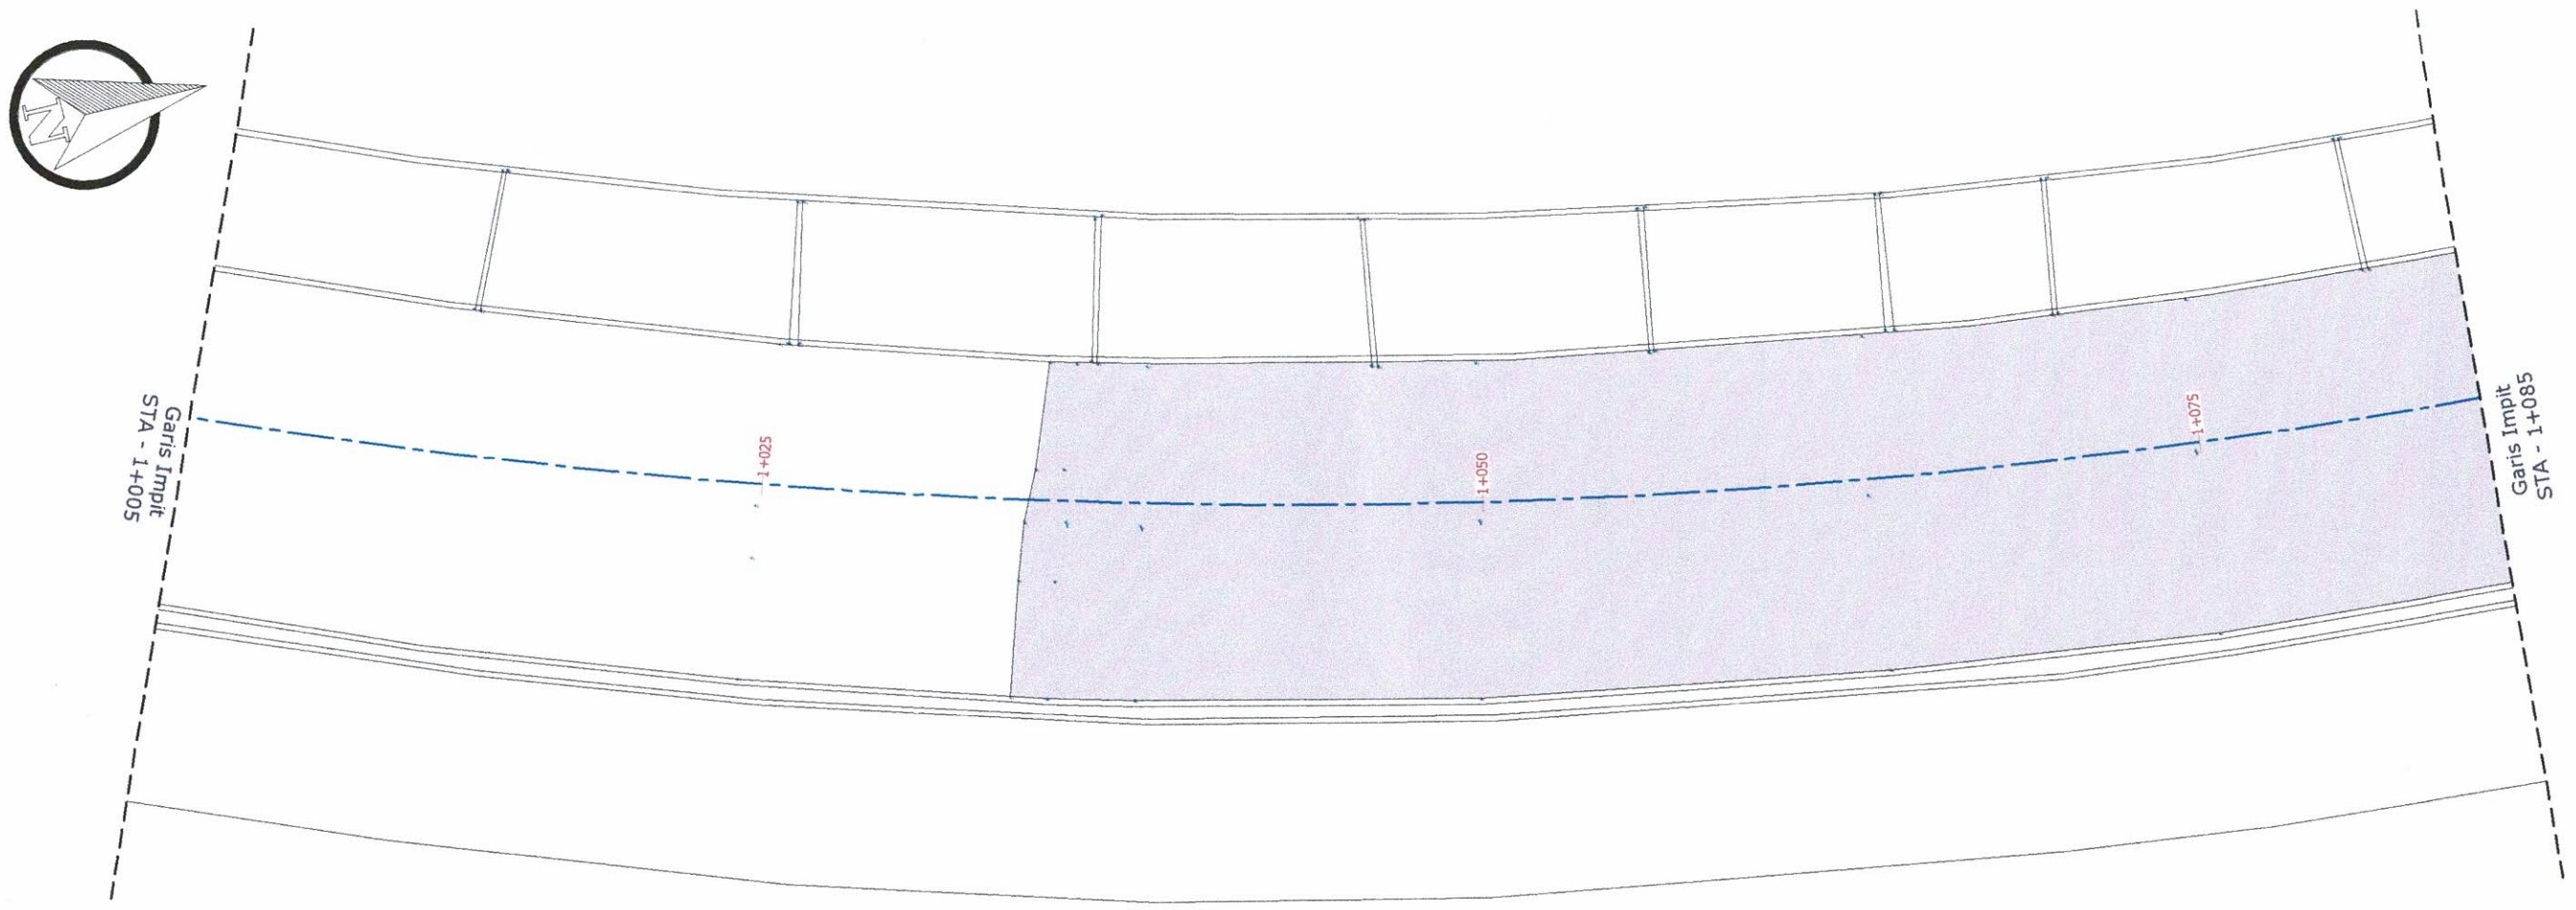

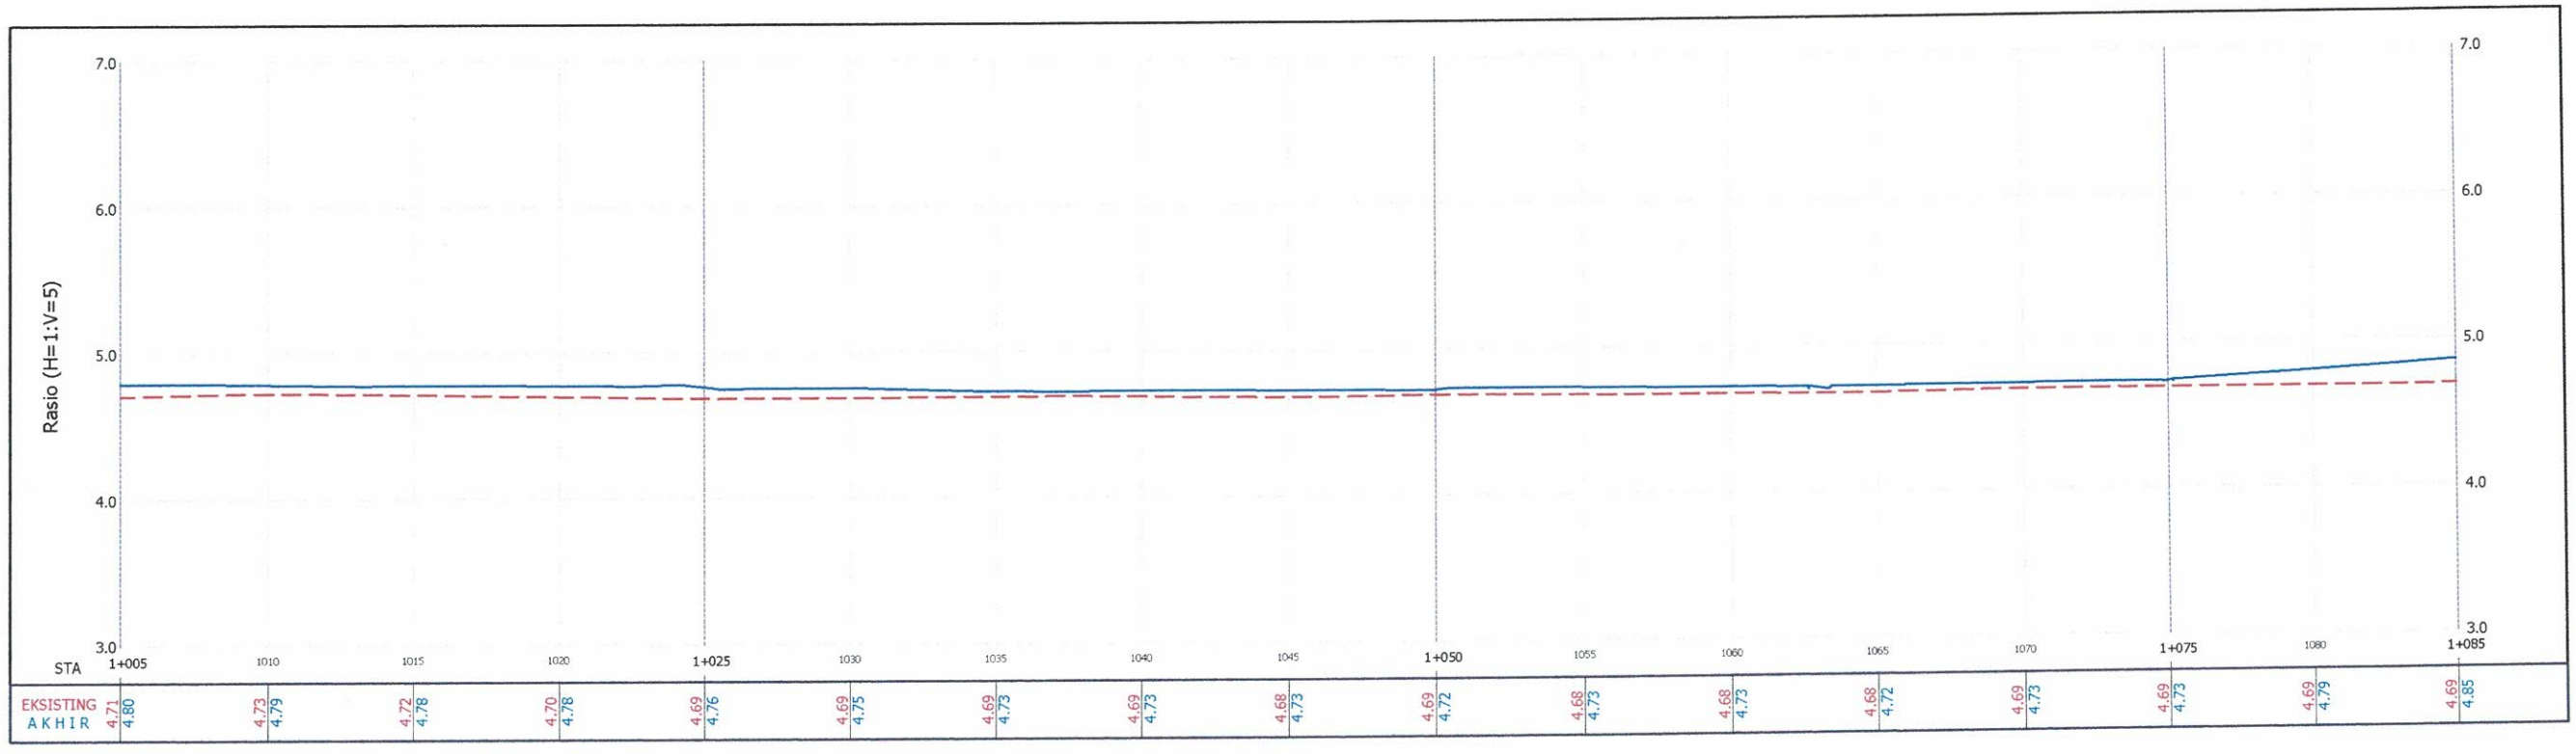

PEMERINTAH
PROVINSI KEPULAUAN RIAU
DINAS PEKERJAAN UMUM
PENATAAN RUANG DAN PERTANAHAN
BIDANG BINA MARGA

KEGIATAN : PENYELENGGARAAN JALAN PROVINSI

PEKERJAAN :

PENINGKATAN JALAN COASTAL AREA LANJUTAN, KAB. KARIMUN

KONTRAKTOR PELAKSANA

CV. REISER KARYA BAKTI

Penanggung Jawab

DJAPA
Direktur


ASBUILT DRAWING


Judul : SITUASI DAN POTONGAN MEMANJANG

Lbr / Jumlah Lbr : 4/7


Skala : 1:250


Tanggal : --/--/--

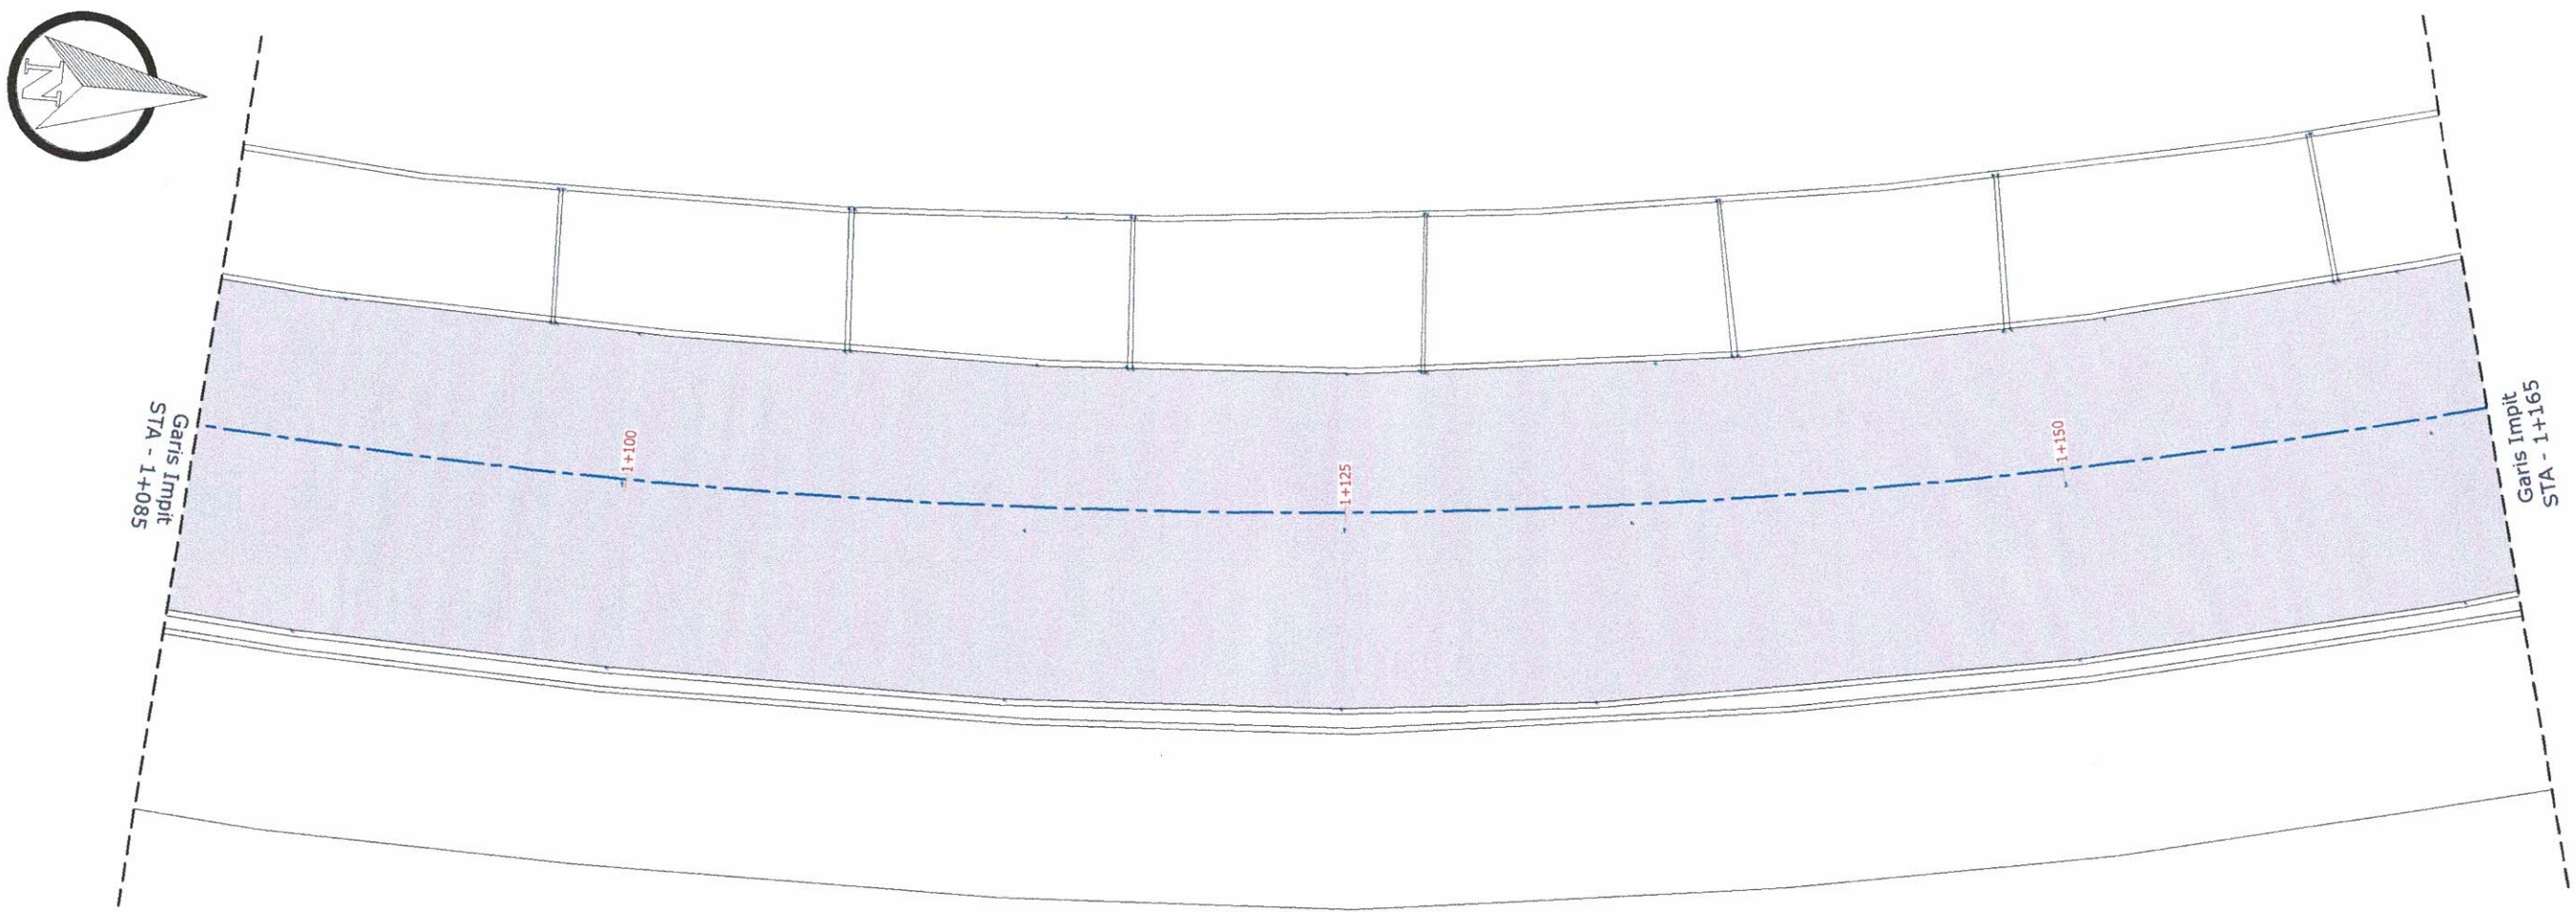

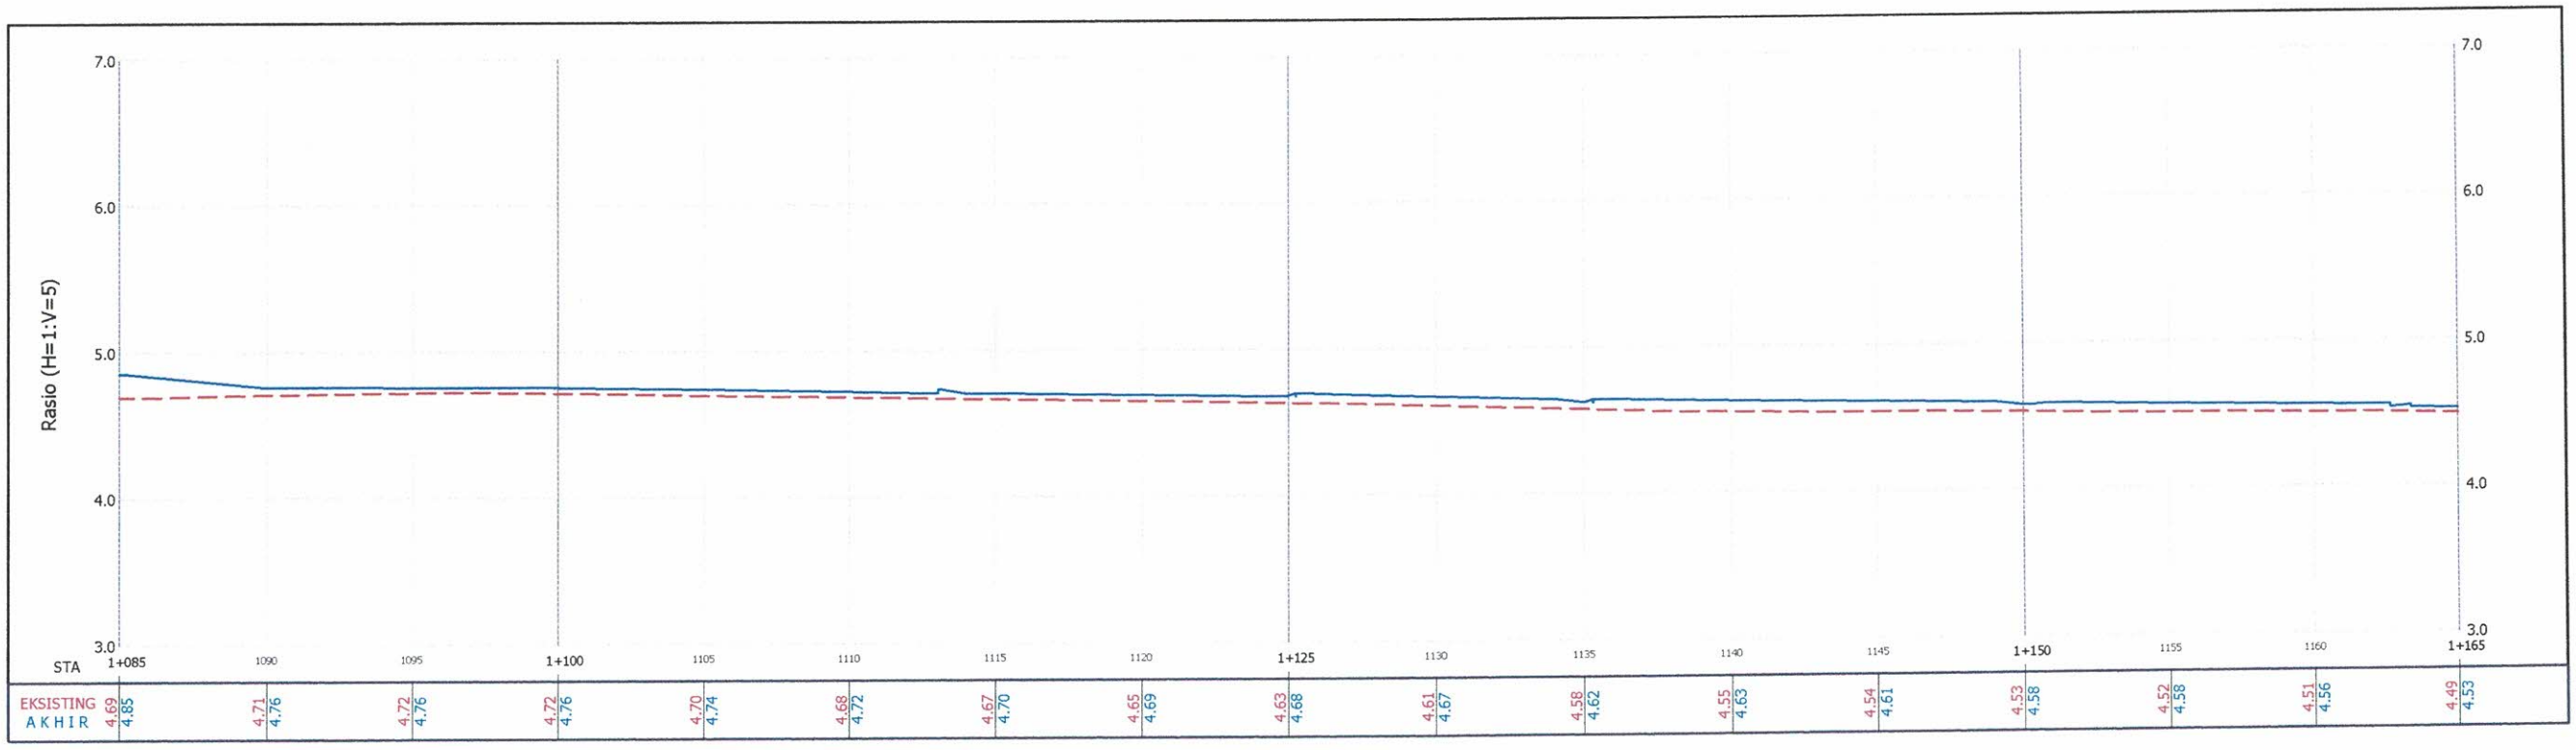



PEMERINTAH **PROVINSI KEPULAUAN RIAU** **DINAS PEKERJAAN UMUM** **PENATAAN RUANG DAN PERTANAHAN** **BIDANG BINA MARGA**	KEGIATAN : PENYELENGGARAAN JALAN PROVINSI PEKERJAAN : PENINGKATAN JALAN COASTAL AREA LANJUTAN, KAB. KARIMUN	KONTRAKTOR PELAKSANA **CV. REISER KARYA BAKTI**	Penanggung Jawab DWAPA Direktur	**ASBUILT DRAWING** **Judul :** SITUASI DAN POTONGAN MEMANJANG	Lbr / Jumlah Lbr : 5/7 Skala : 1:250 Tanggal : --/--/--

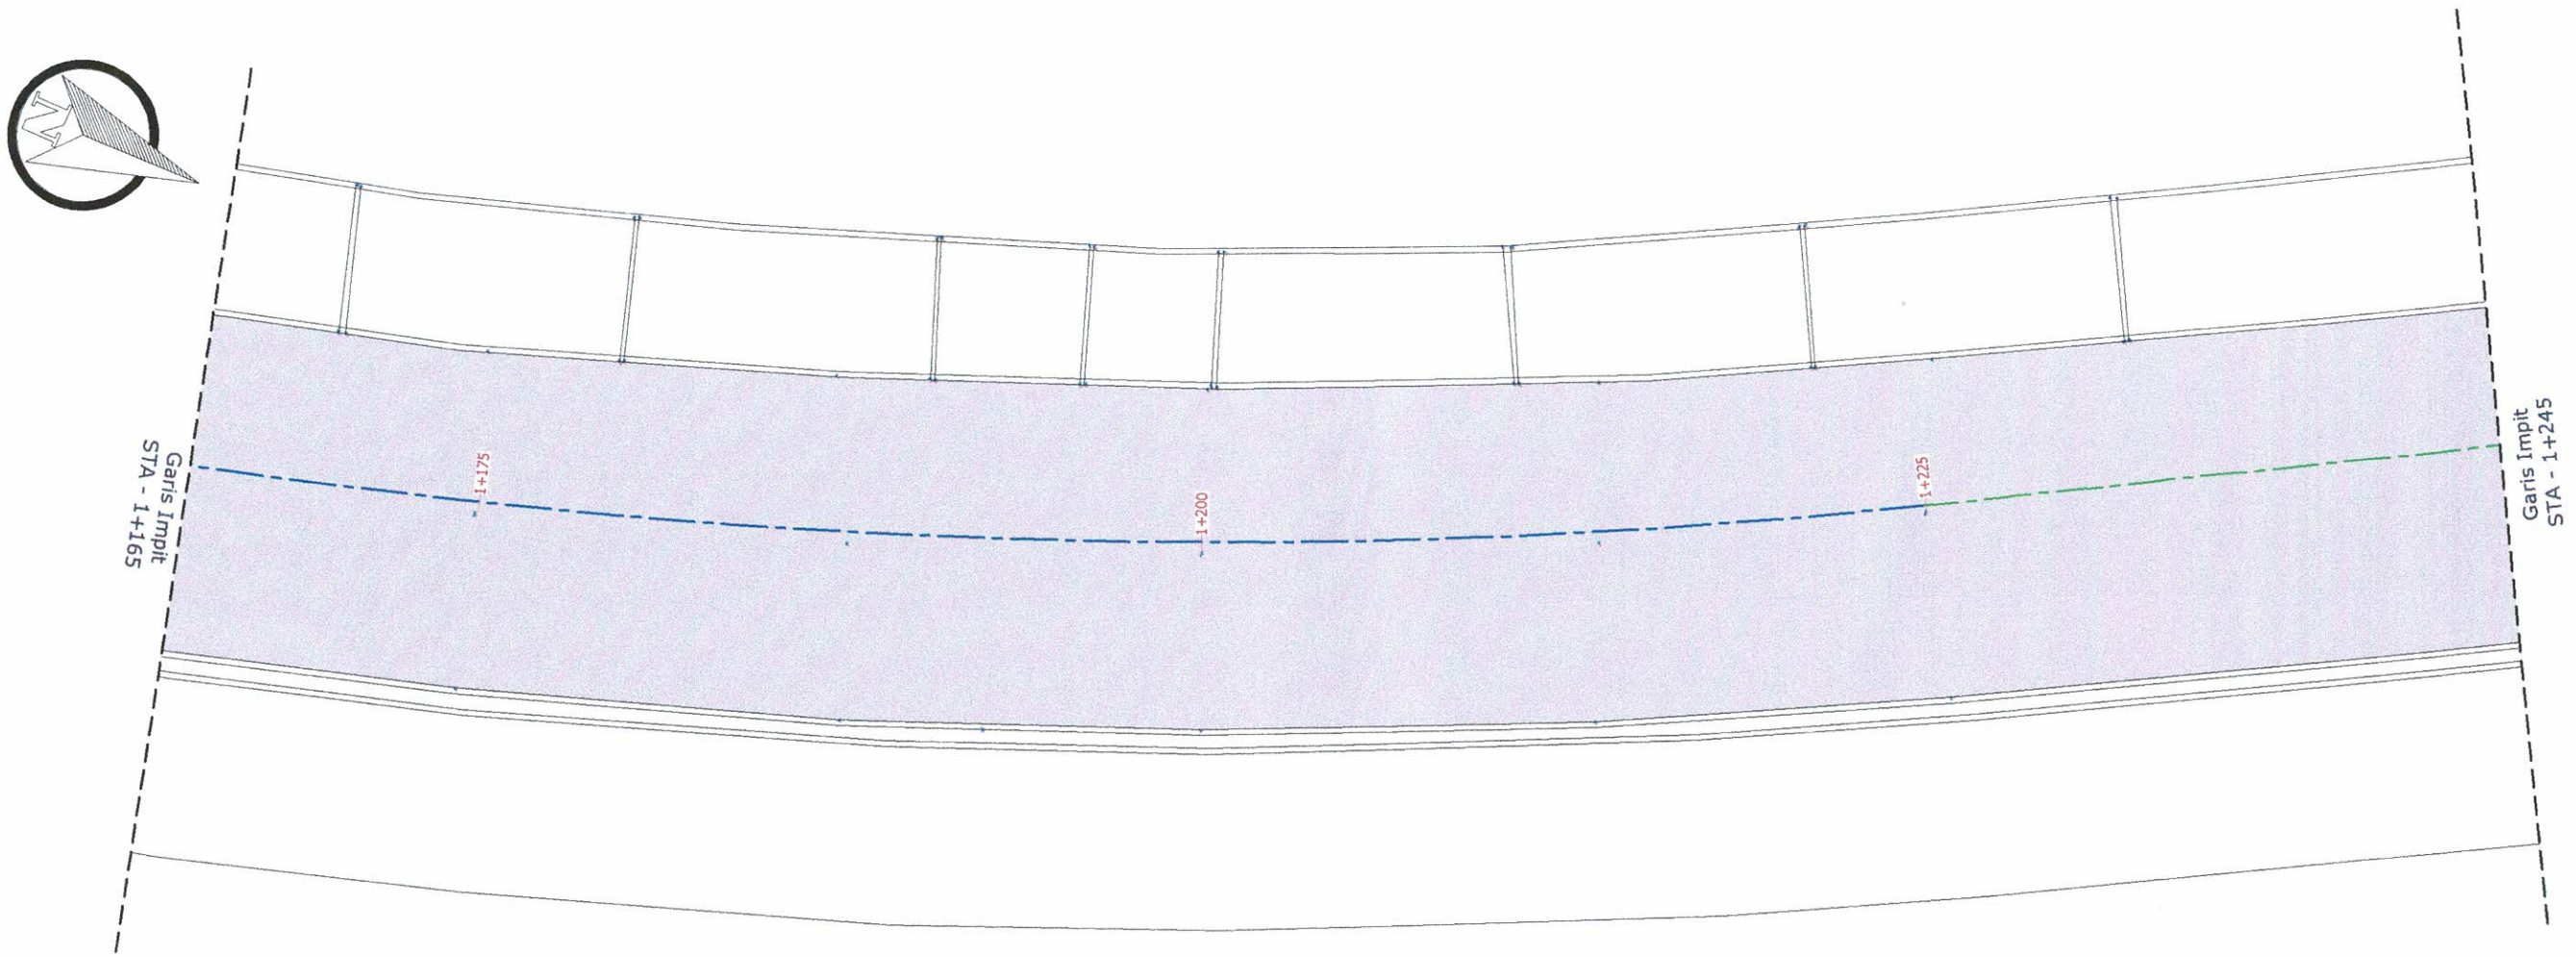

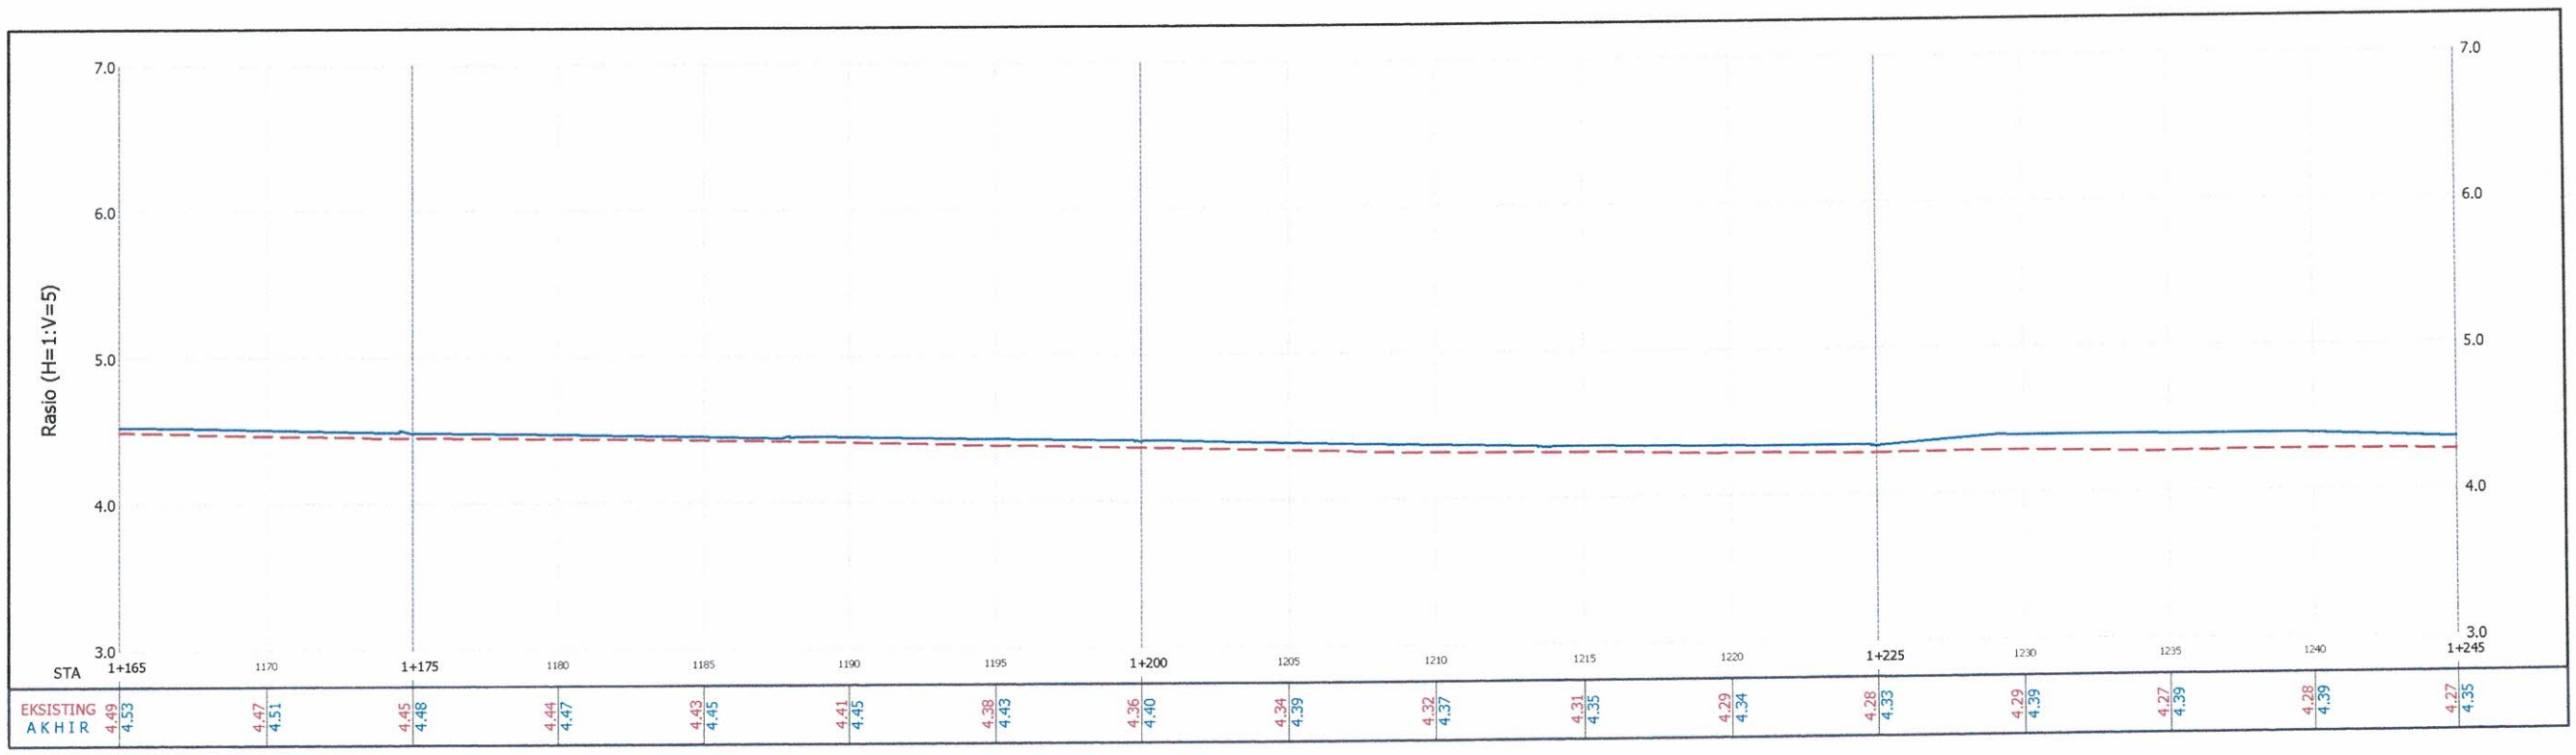


PEMERINTAH PROVINSI KEPULAUAN RIAU DINAS PEKERJAAN UMUM PENATAAN RUANG DAN PERTANAHAN BIDANG BINA MARGA	KEGIATAN : PENYELENGGARAAN JALAN PROVINSI PEKERJAAN : PENINGKATAN JALAN COASTAL AREA LANJUTAN, KAB. KARIMUN	KONTRAKTOR PELAKSANA **CV. REISER KARYA BAKTI**	Penanggung Jawab DJAPA Direktur	**ASBUILT DRAWING** Judul : SITUASI DAN POTONGAN MEMANJANG	Lbr / Jumlah Lbr : 6/7 Skala : 1:250 Tanggal : --/--/--

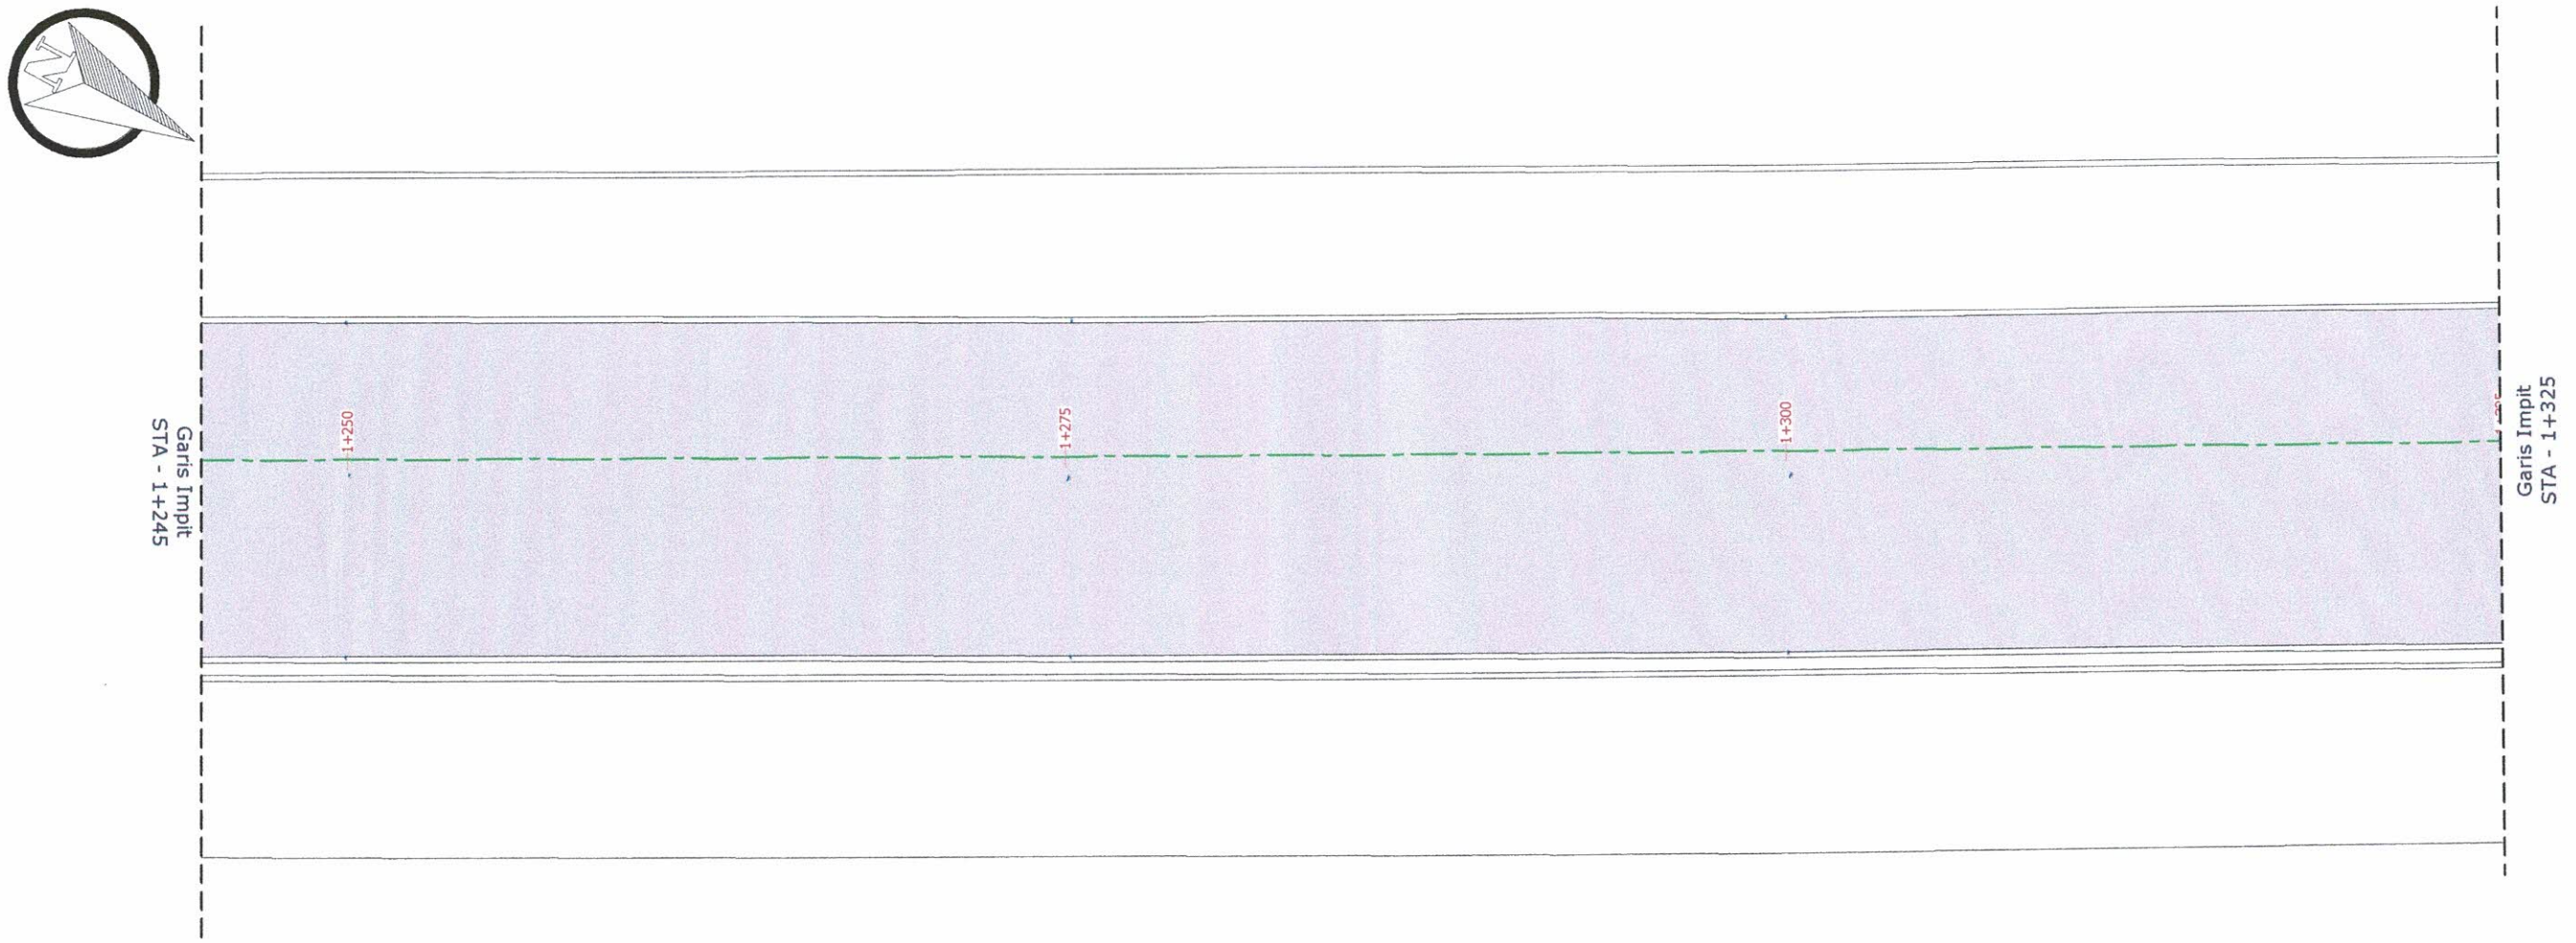


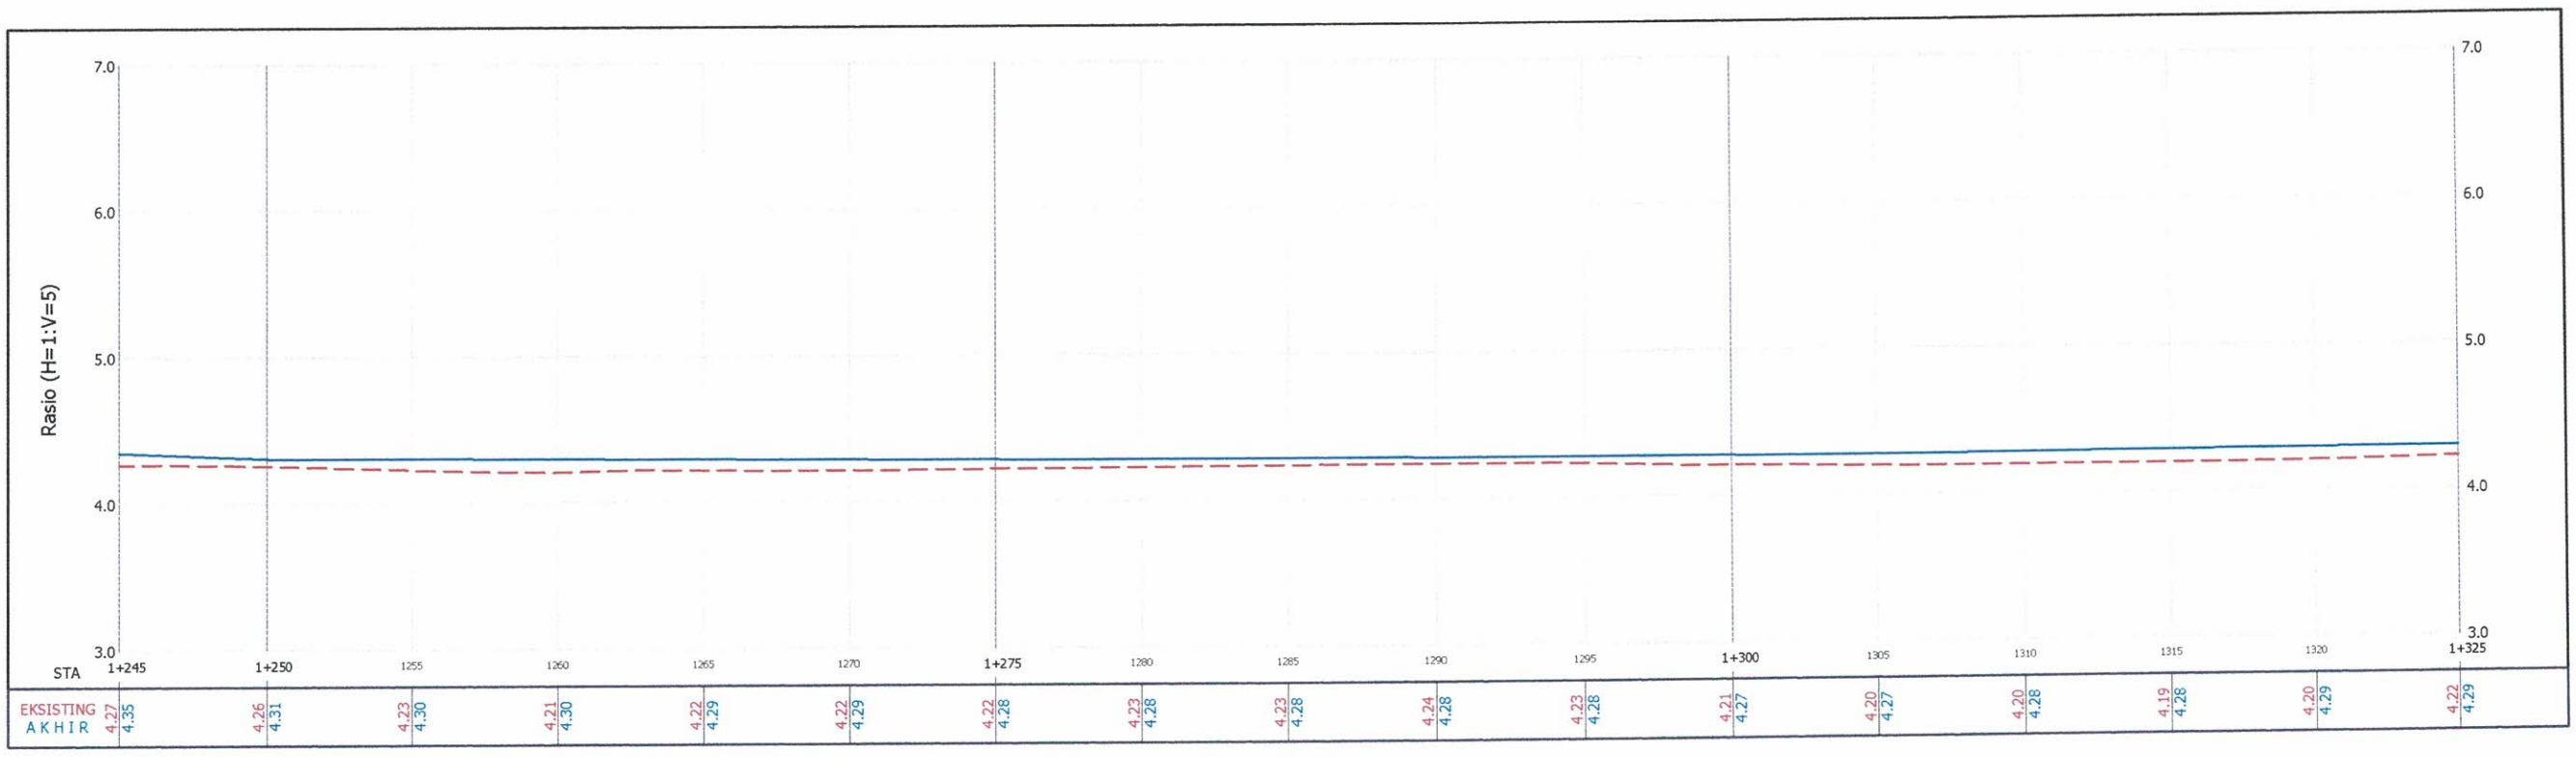


PEMERINTAH PROVINSI KEPULAUAN RIAU DINAS PEKERJAAN UMUM PENATAAN RUANG DAN PERTANAHAN BIDANG BINA MARGA	KEGIATAN : PENYELENGGARAAN JALAN PROVINSI PEKERJAAN : PENINGKATAN JALAN COASTAL AREA LANJUTAN, KAB. KARIMUN	KONTRAKTOR PELAKSANA **CV. REISER KARYA BAKTI**	Penanggung Jawab DJAPA Direktur	**ASBUILT DRAWING** Judul : SITUASI DAN POTONGAN MEMANJANG

Lbr / Jumlah Lbr : 7/7
Skala : 1:250
Tanggal : --/--/--

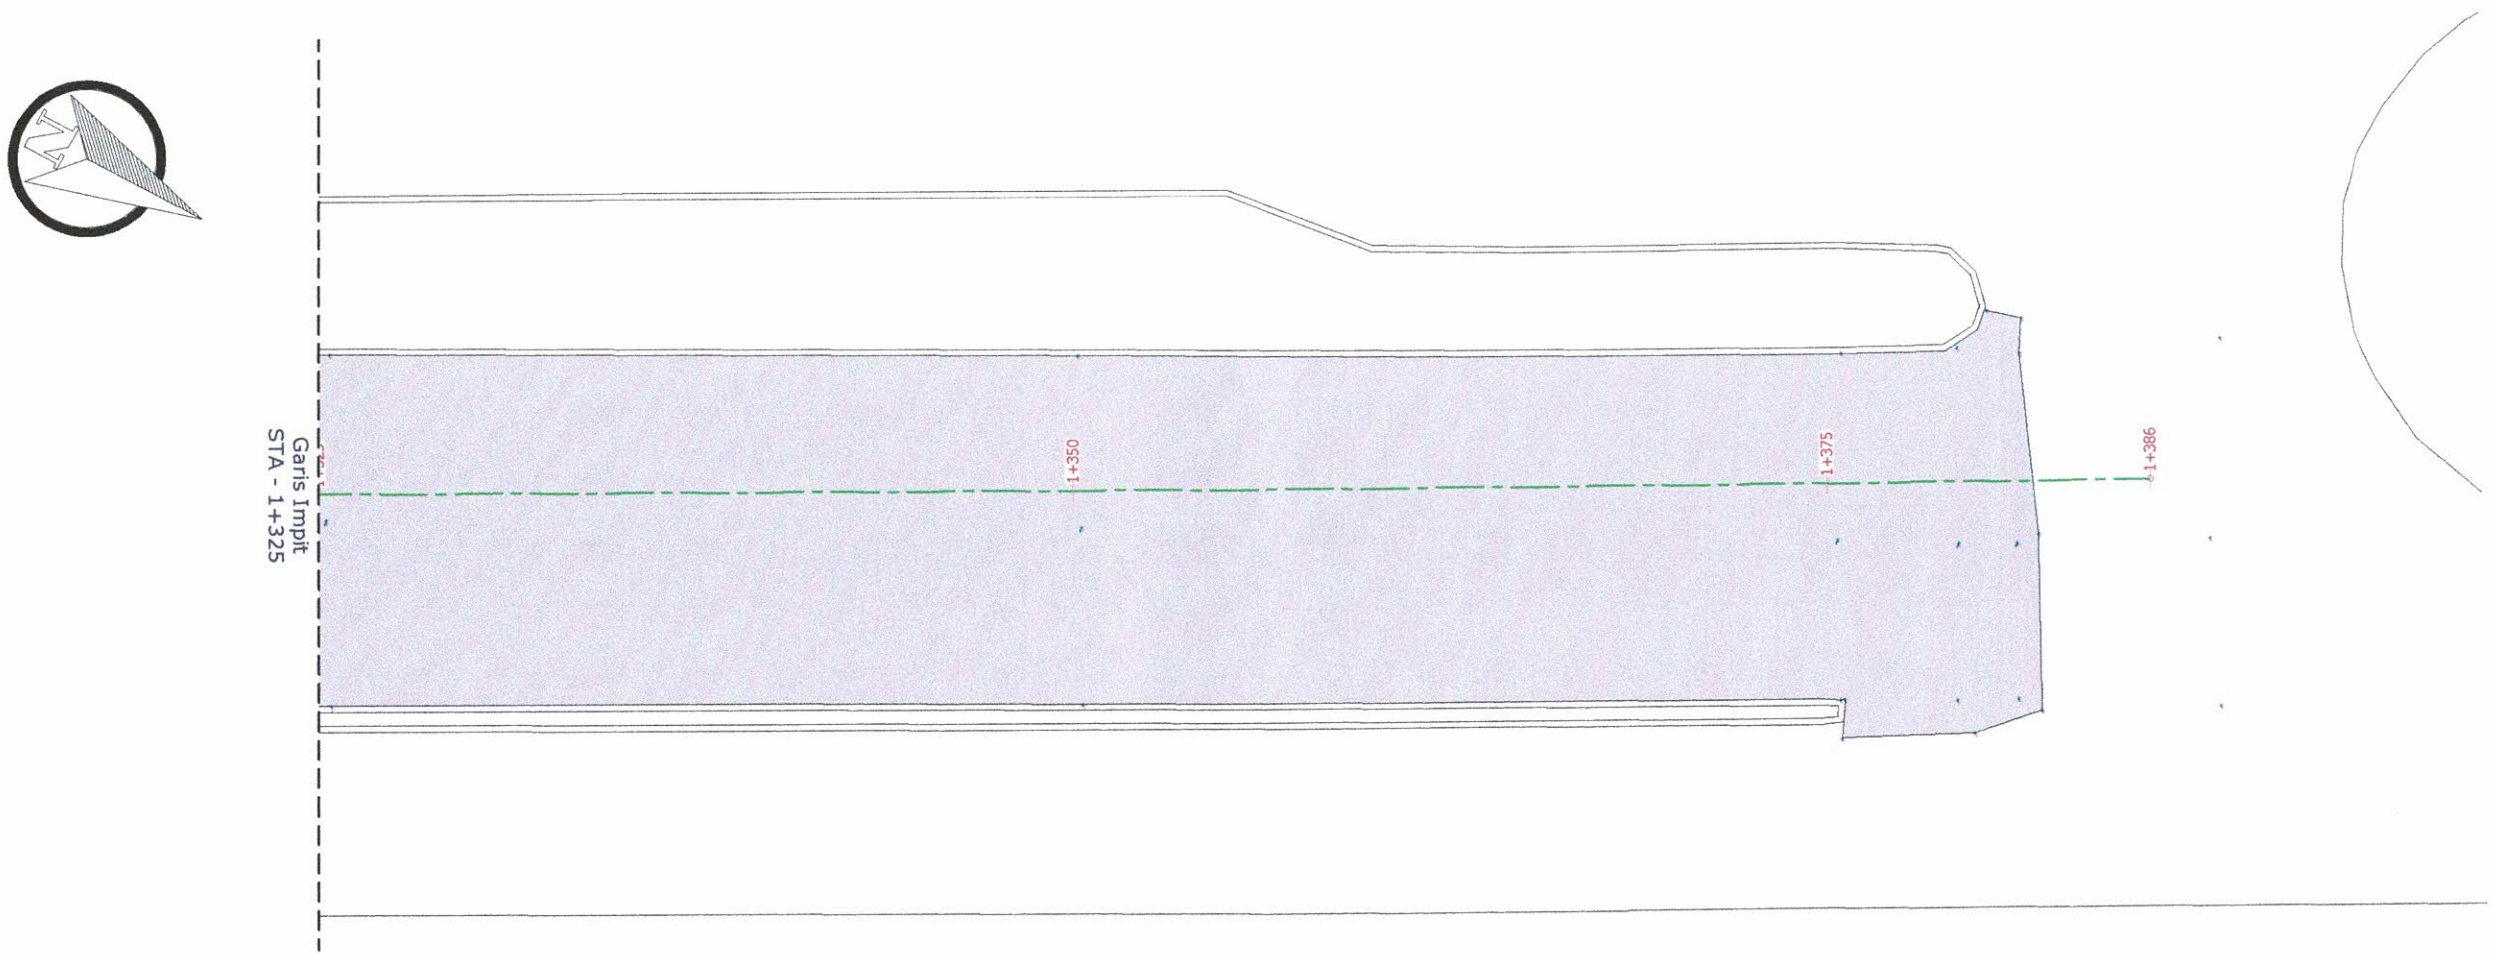


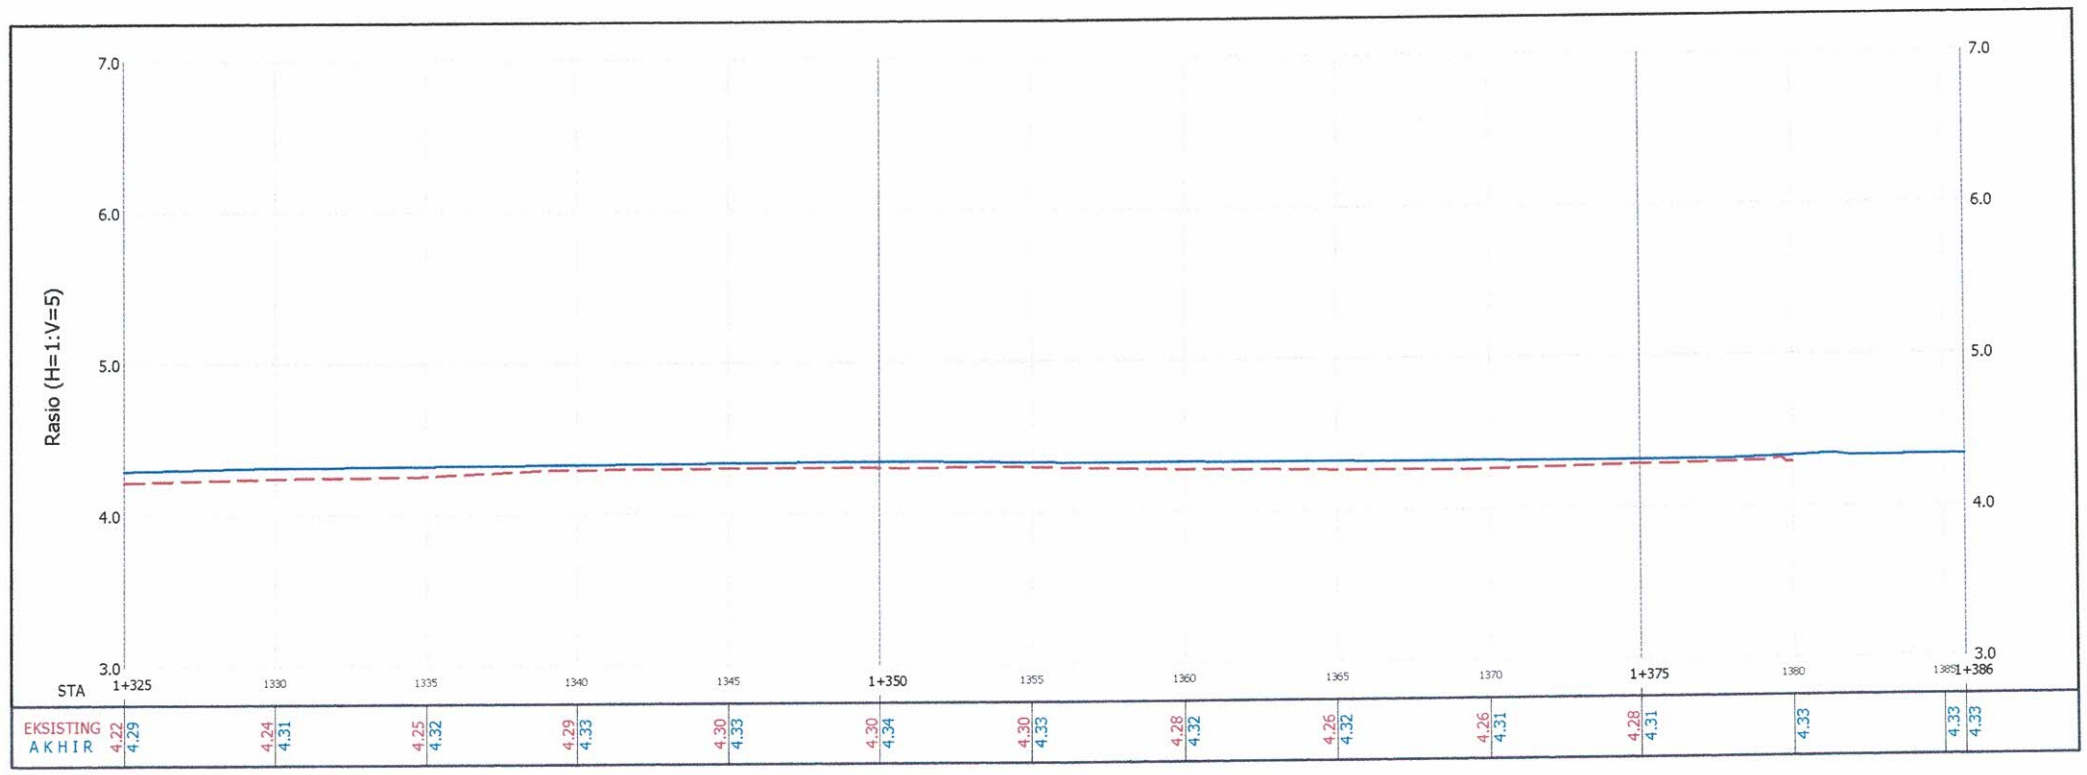

PEMERINTAH PROVINSI KEPULAUAN RIAU DINAS PEKERJAAN UMUM PENATAAN RUANG DAN PERTANAHAN BIDANG BINA MARGA	KEGIATAN : PENYELENGGARAAN JALAN PROVINSI PEKERJAAN : PENINGKATAN JALAN COASTAL AREA LANJUTAN, KAB. KARIMUN	KONTRAKTOR PELAKSANA **CV. REISER KARYA BAKTI**	Penanggung Jawab DJAPA Direktur	**ASBUILT DRAWING** Judul : TIPIKAL PENANGANAN	Lbr / Jumlah Lbr : 2/5 Skala : NTS Tanggal : ----

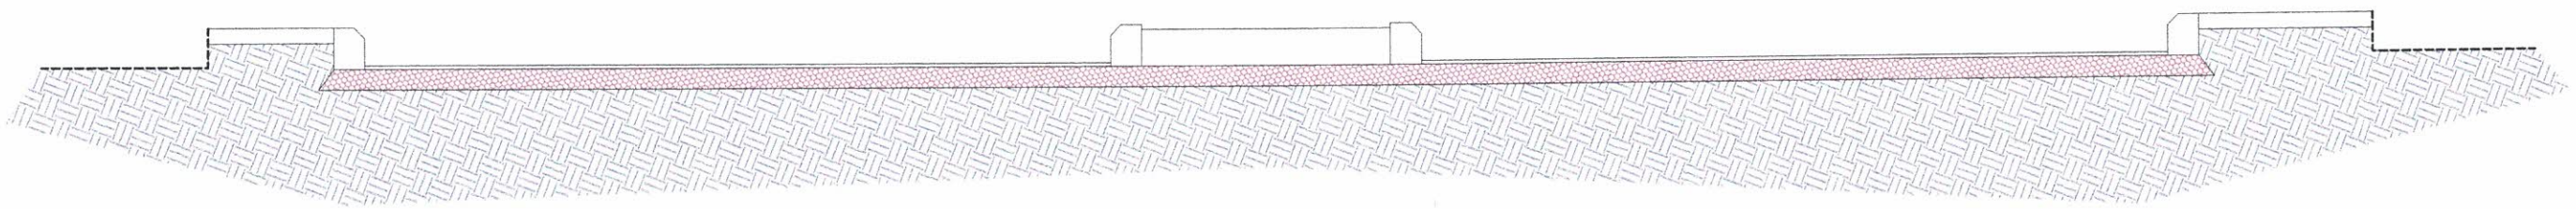


Tipikal Eksisting

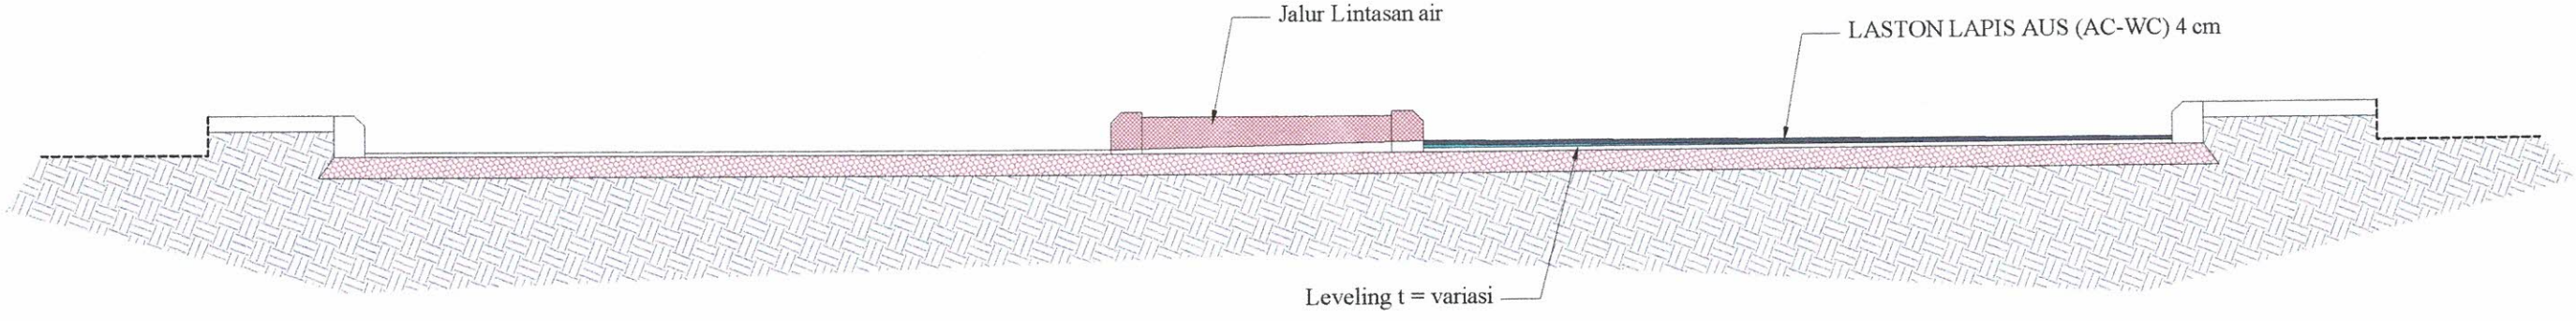


Tipikal Penanganan

PEMERINTAH PROVINSI KEPULAUAN RIAU DINAS PEKERJAAN UMUM PENATAAN RUANG DAN PERTANAHAN BIDANG BINA MARGA	KEGIATAN : PENYELENGGARAAN JALAN PROVINSI PEKERJAAN : PENINGKATAN JALAN COASTAL AREA LANJUTAN, KAB. KARIMUN	KONTRAKTOR PELAKSANA CV. REISER KARYA BAKTI	Penanggung Jawab DJAPA Direktur	ASBUILT DRAWING Judul : TIPIKAL PENANGANAN	Lbr / Jumlah Lbr : 2/5 Skala : NTS Tanggal : -----

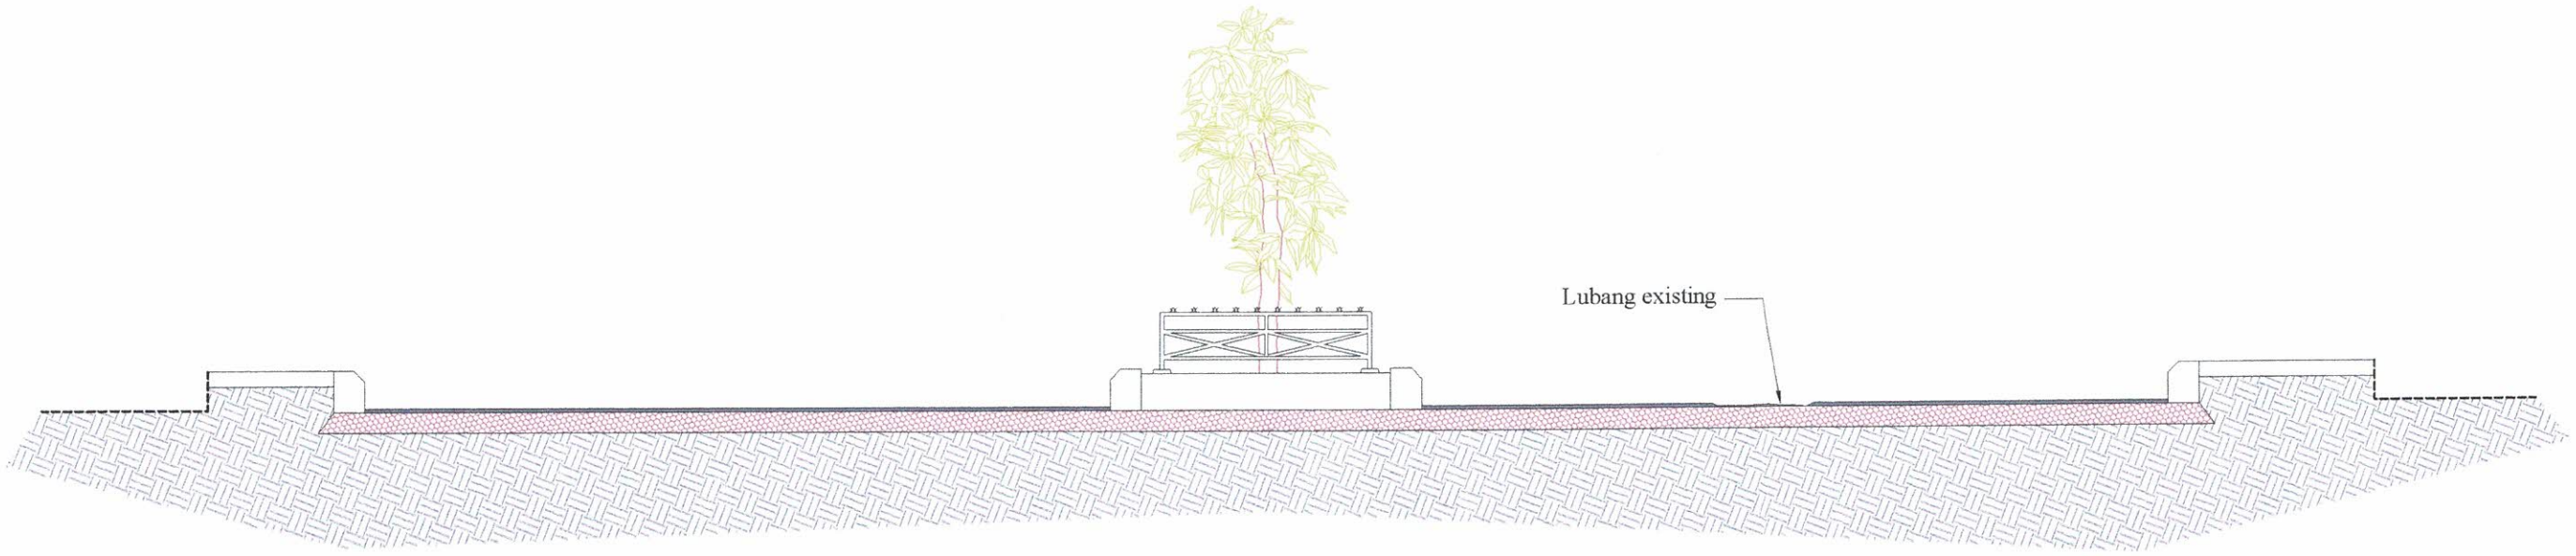



Tipikal Eksisting

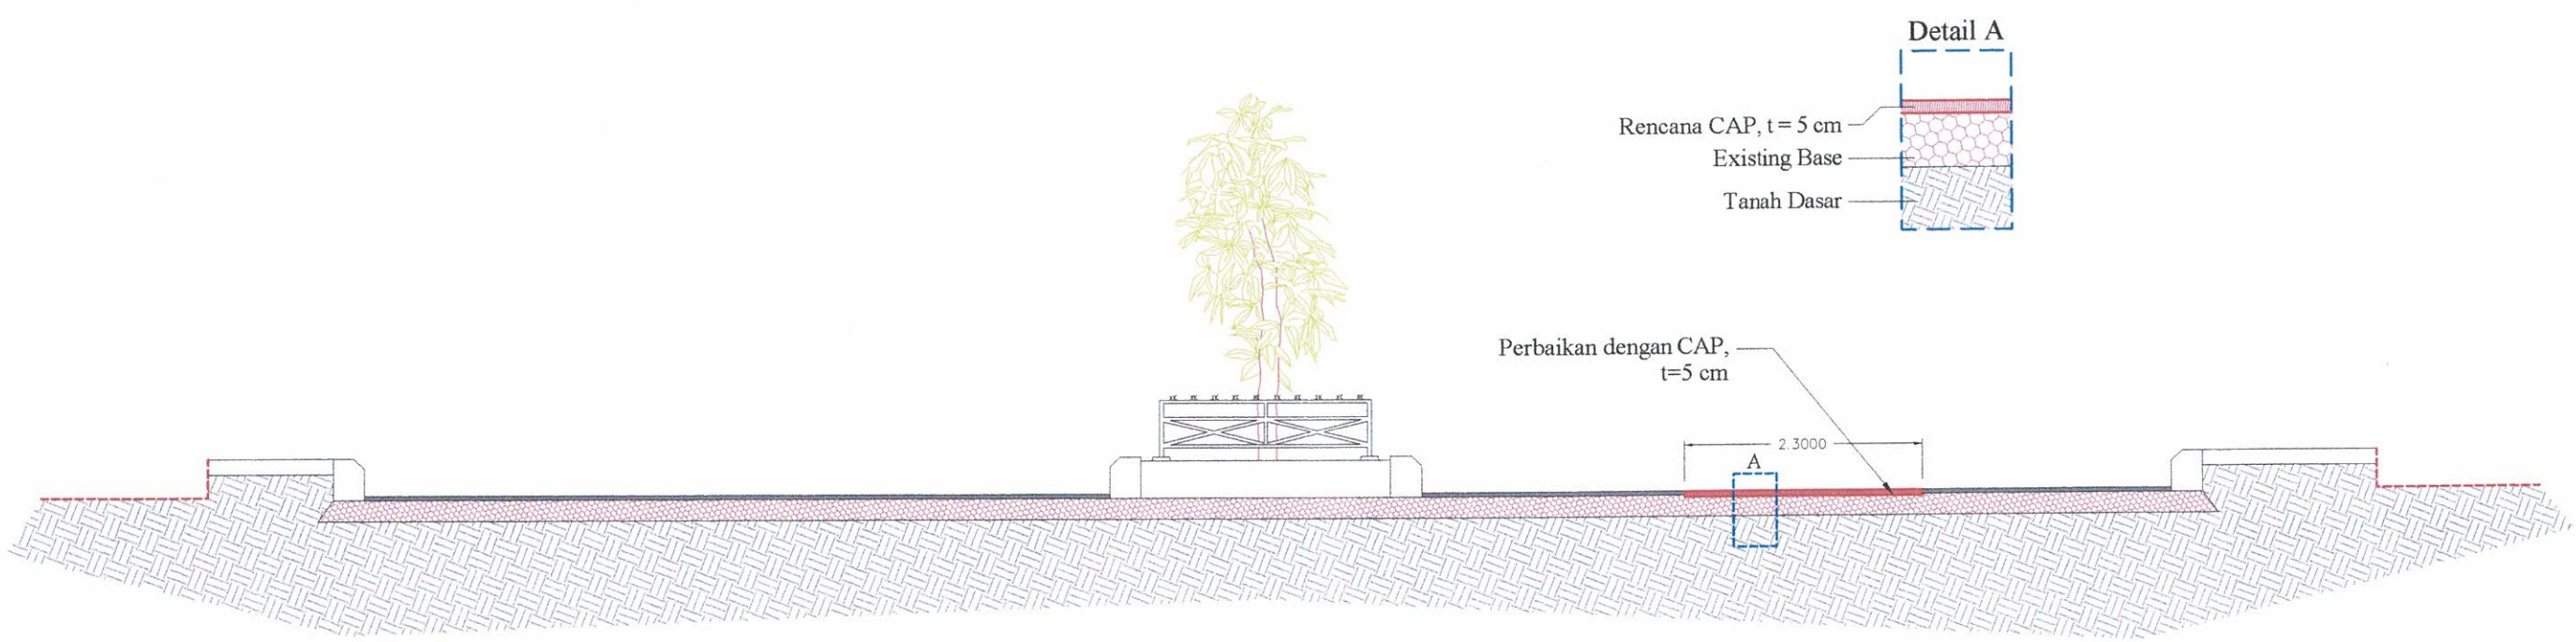


Tipikal Penanganan


PEMERINTAH PROVINSI KEPULAUAN RIAU DINAS PEKERJAAN UMUM PENATAAN RUANG DAN PERTANAHAN BIDANG BINA MARGA	KEGIATAN : PENYELENGGARAAN JALAN PROVINSI PEKERJAAN : PENINGKATAN JALAN COASTAL AREA LANJUTAN, KAB. KARIMUN	KONTRAKTOR PELAKSANA CV. REISER KARYA BAKTI	Penanggung Jawab DJAPA Direktur	ASBUILT DRAWING Judul : POTONGAN MELINTANG	Lbr / Jumlah Lbr : 1/5 Skala : NTS Tanggal : --/--/--

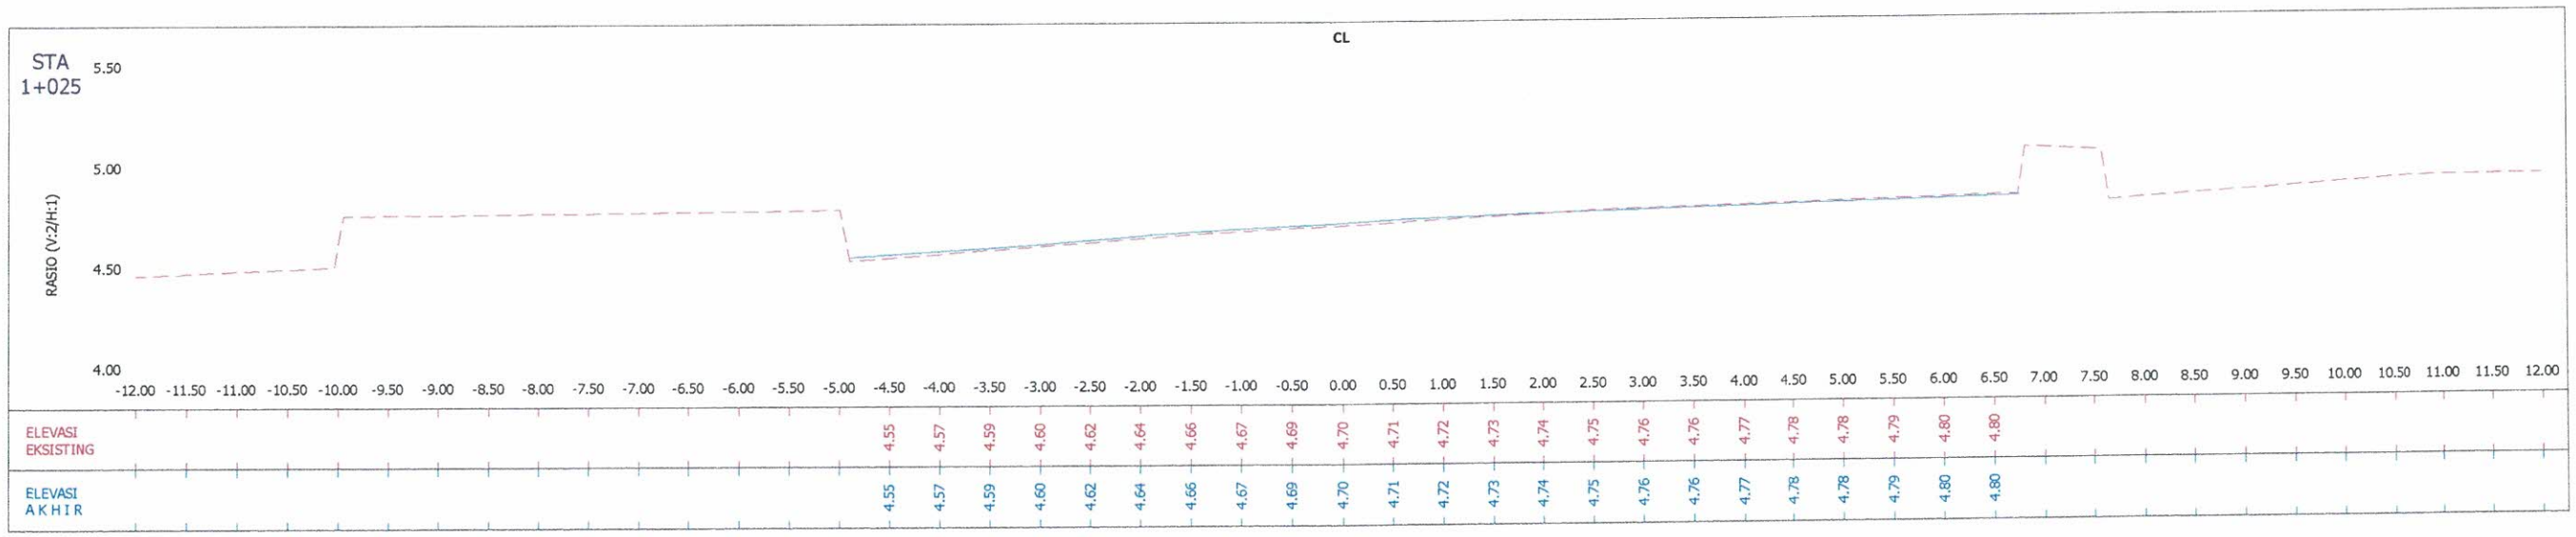


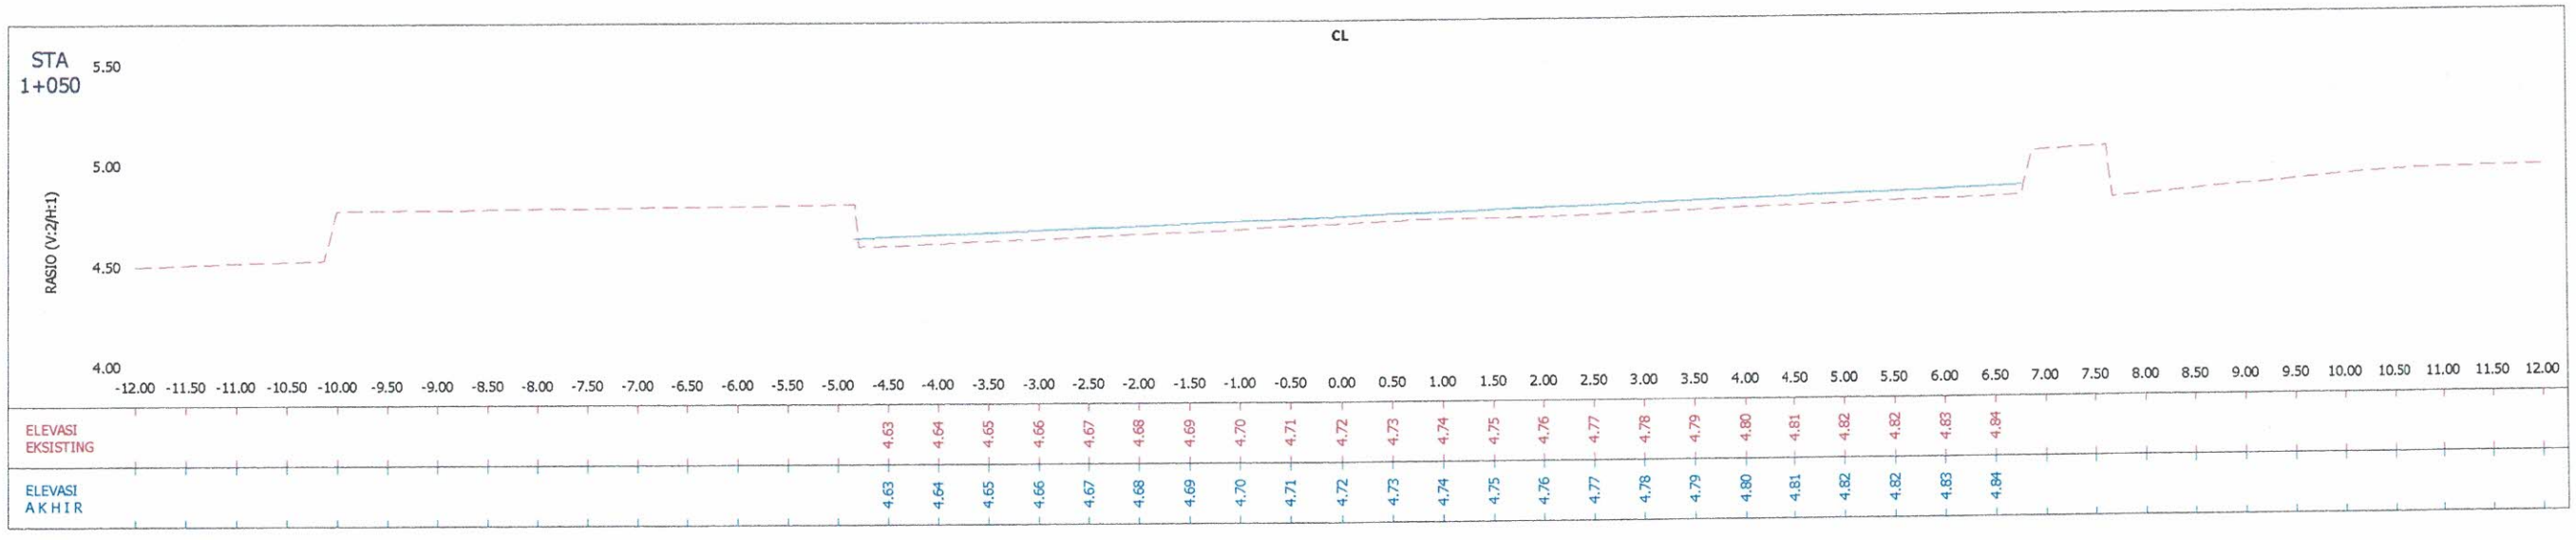


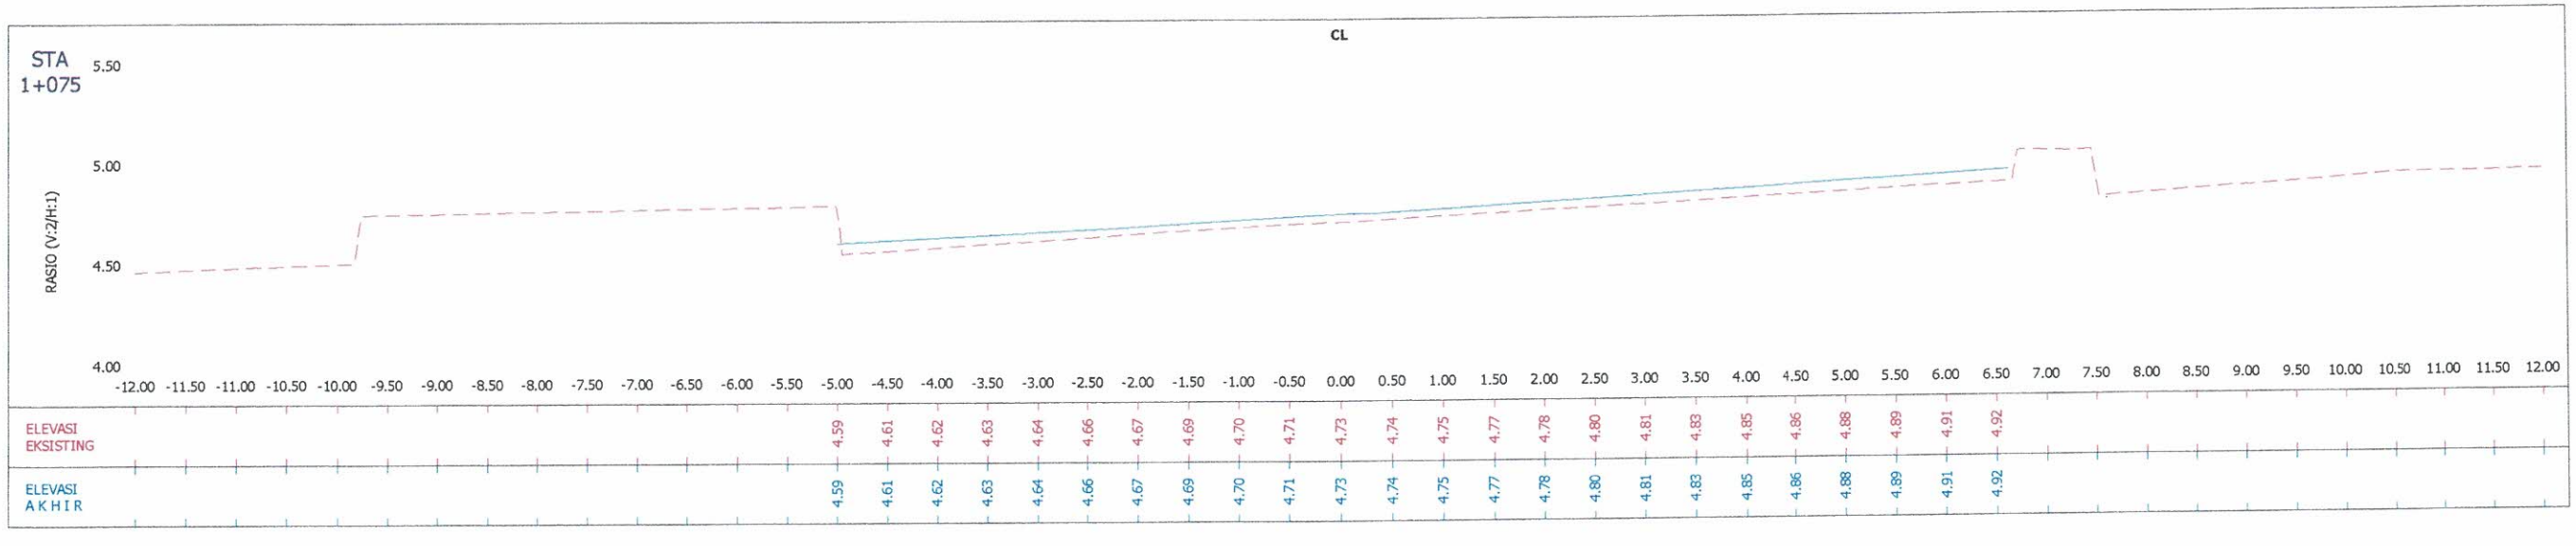


PEMERINTAH PROVINSI KEPULAUAN RIAU DINAS PEKERJAAN UMUM PENATAAN RUANG DAN PERTANAHAN BIDANG BINA MARGA	KEGIATAN : PENYELENGGARAAN JALAN PROVINSI PEKERJAAN : PENINGKATAN JALAN COASTAL AREA LANJUTAN, KAB. KARIMUN	KONTRAKTOR PELAKSANA CV. REISER KARYA BAKTI	Penanggung Jawab DJAPA Direktur	ASBUILT DRAWING Judul : POTONGAN MELINTANG	Lbr / Jumlah Lbr : 2/5 Skala : NTS Tanggal : --/--/--

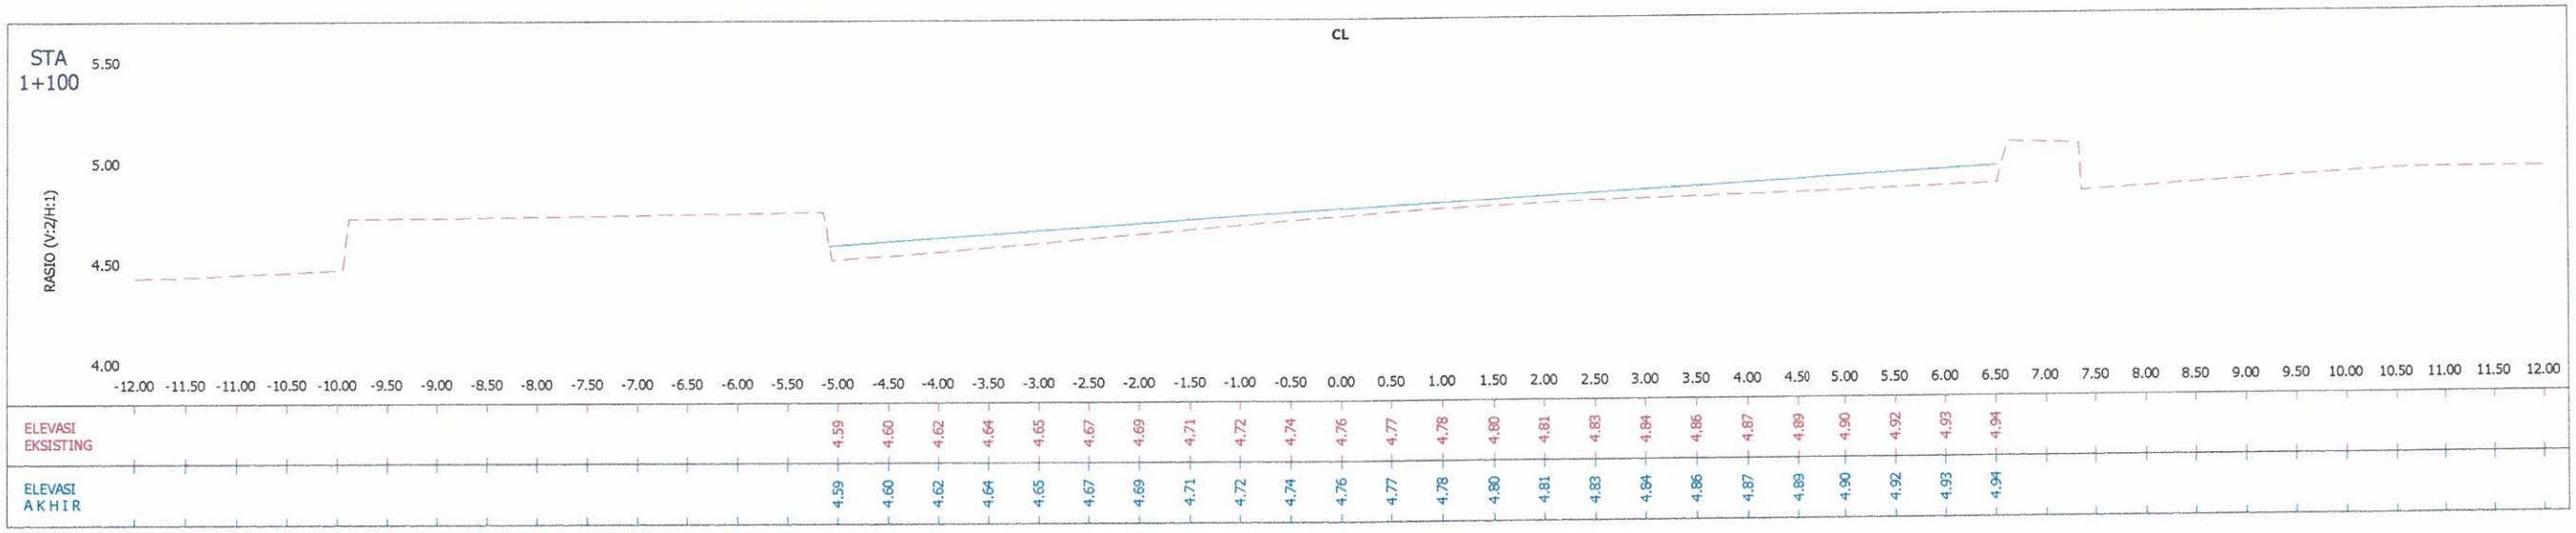


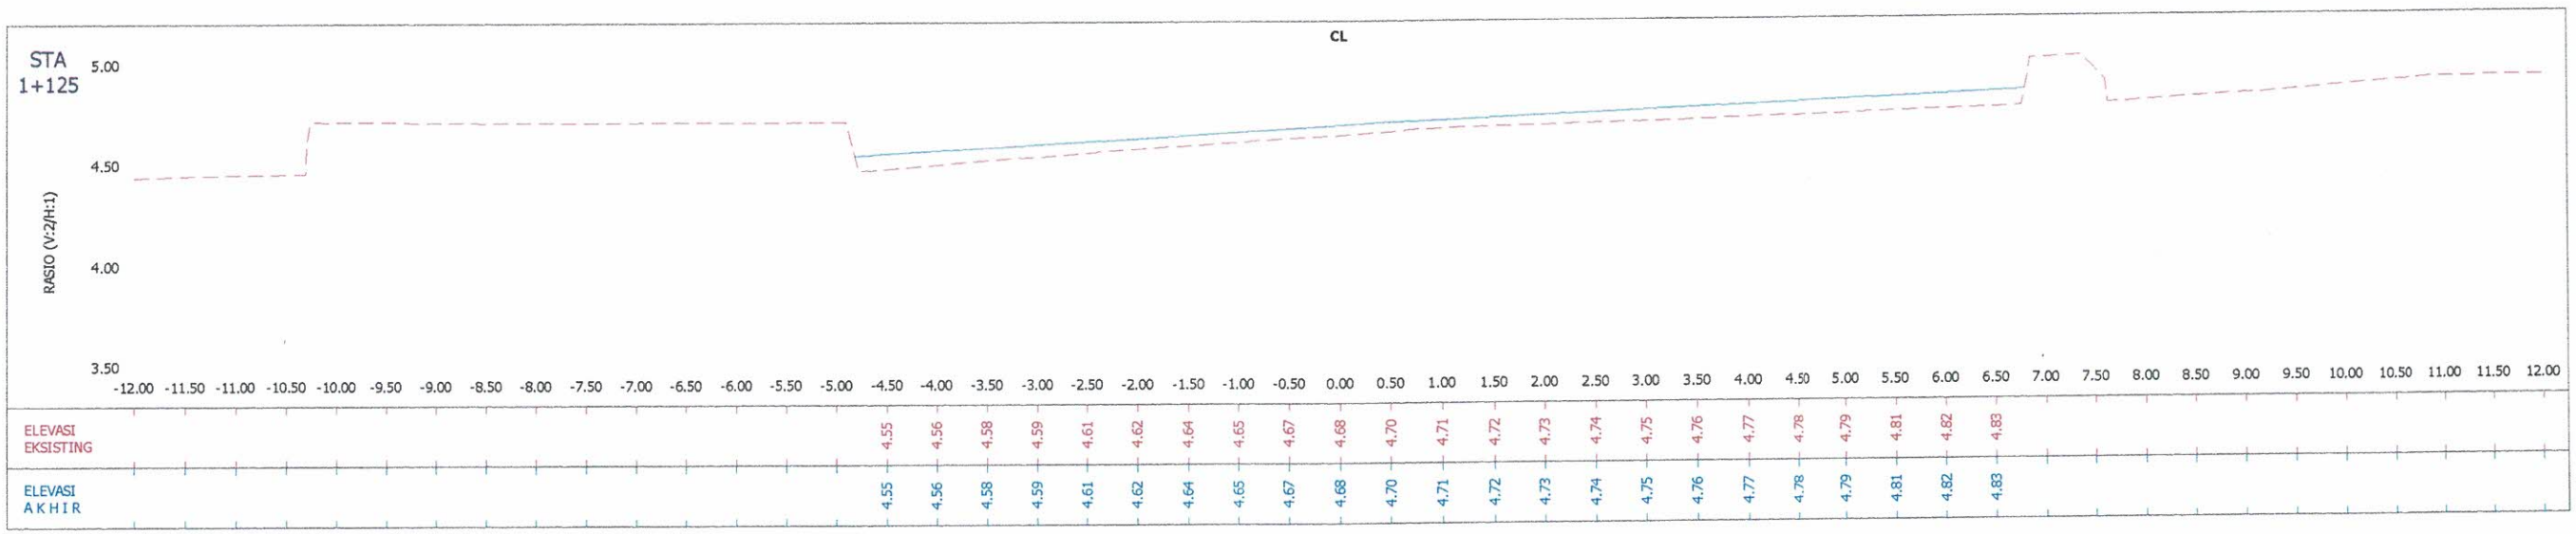


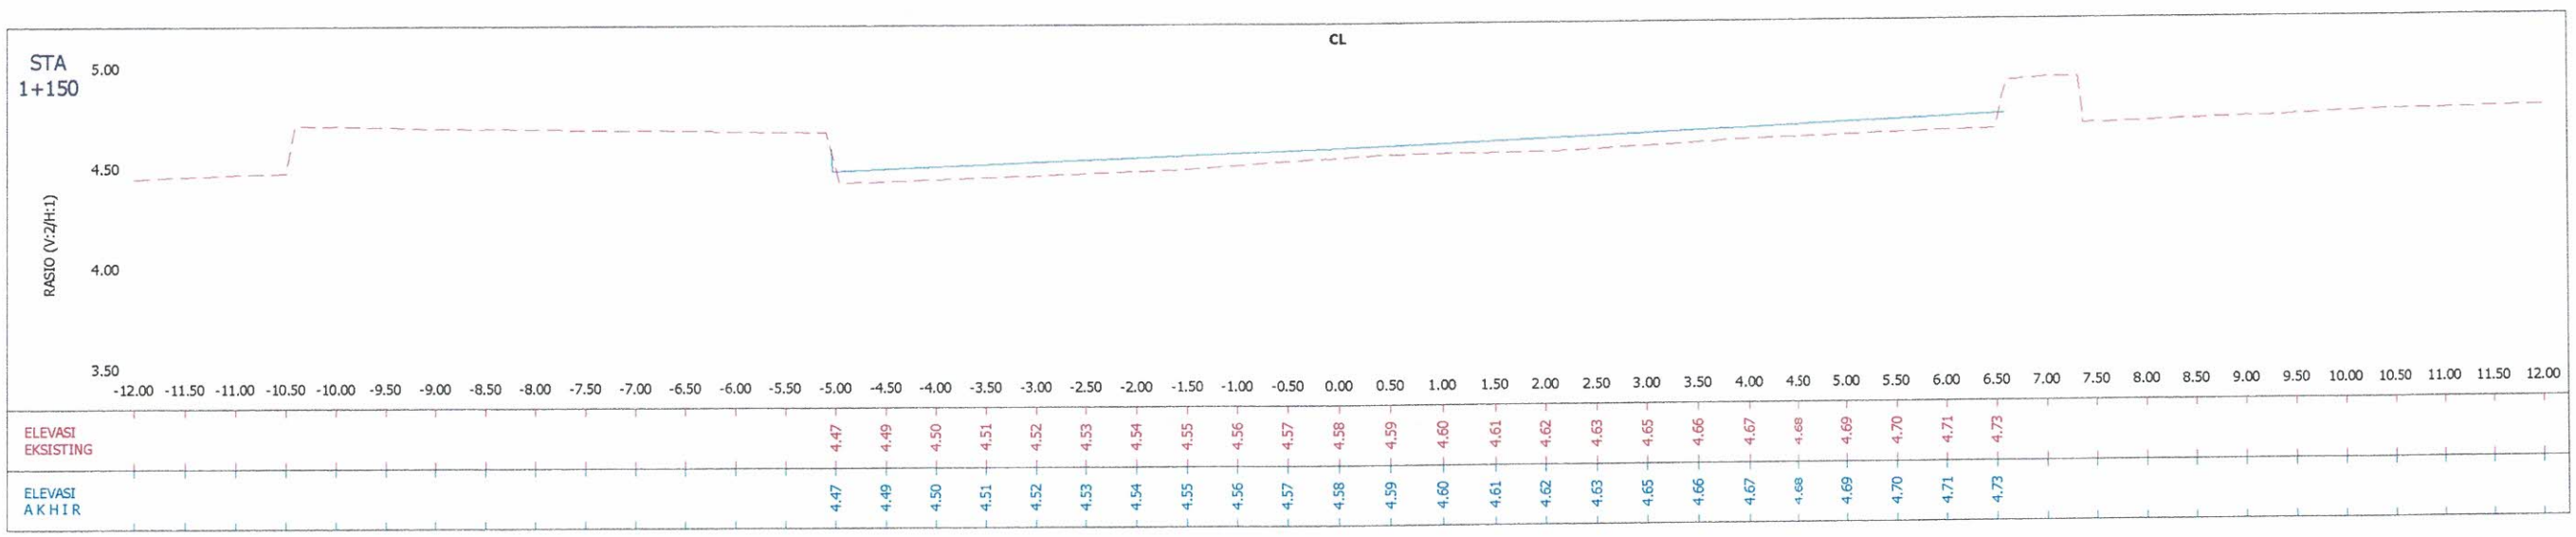

PEMERINTAH PROVINSI KEPULAUAN RIAU DINAS PEKERJAAN UMUM PENATAAN RUANG DAN PERTANAHAN BIDANG BINA MARGA	KEGIATAN : PENYELENGGARAAN JALAN PROVINSI PEKERJAAN : PENINGKATAN JALAN COASTAL AREA LANJUTAN, KAB. KARIMUN	KONTRAKTOR PELAKSANA CV. REISER KARYA BAKTI	Penanggung Jawab DJAPA Direktur	ASBUILT DRAWING Judul : POTONGAN MELINTANG	Lbr / Jumlah Lbr : 3/5 Skala : NTS Tanggal : --/--/--

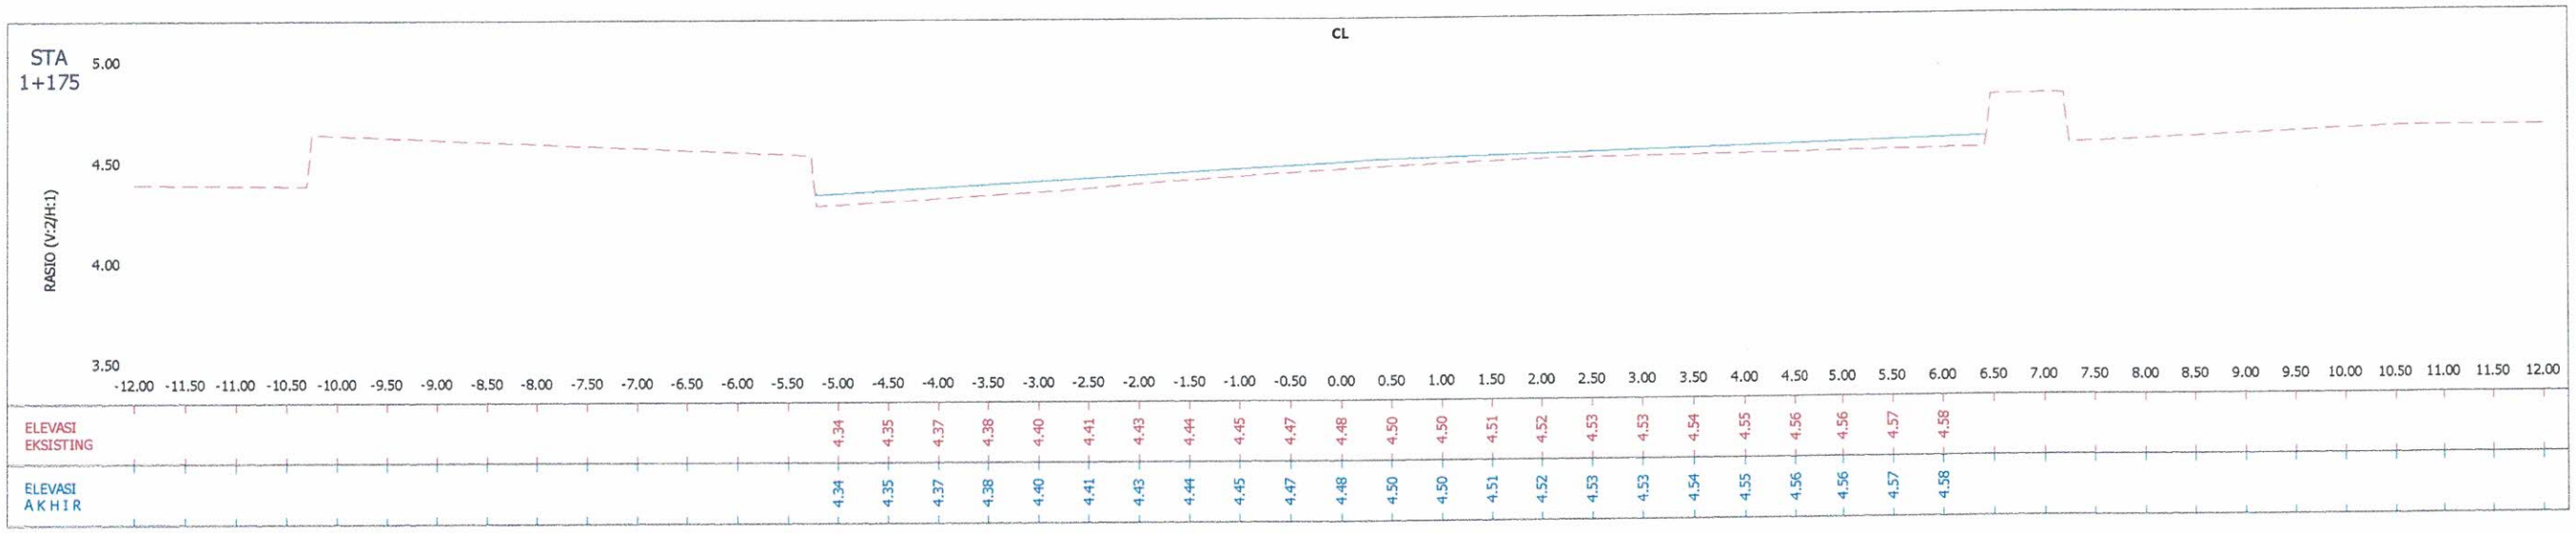

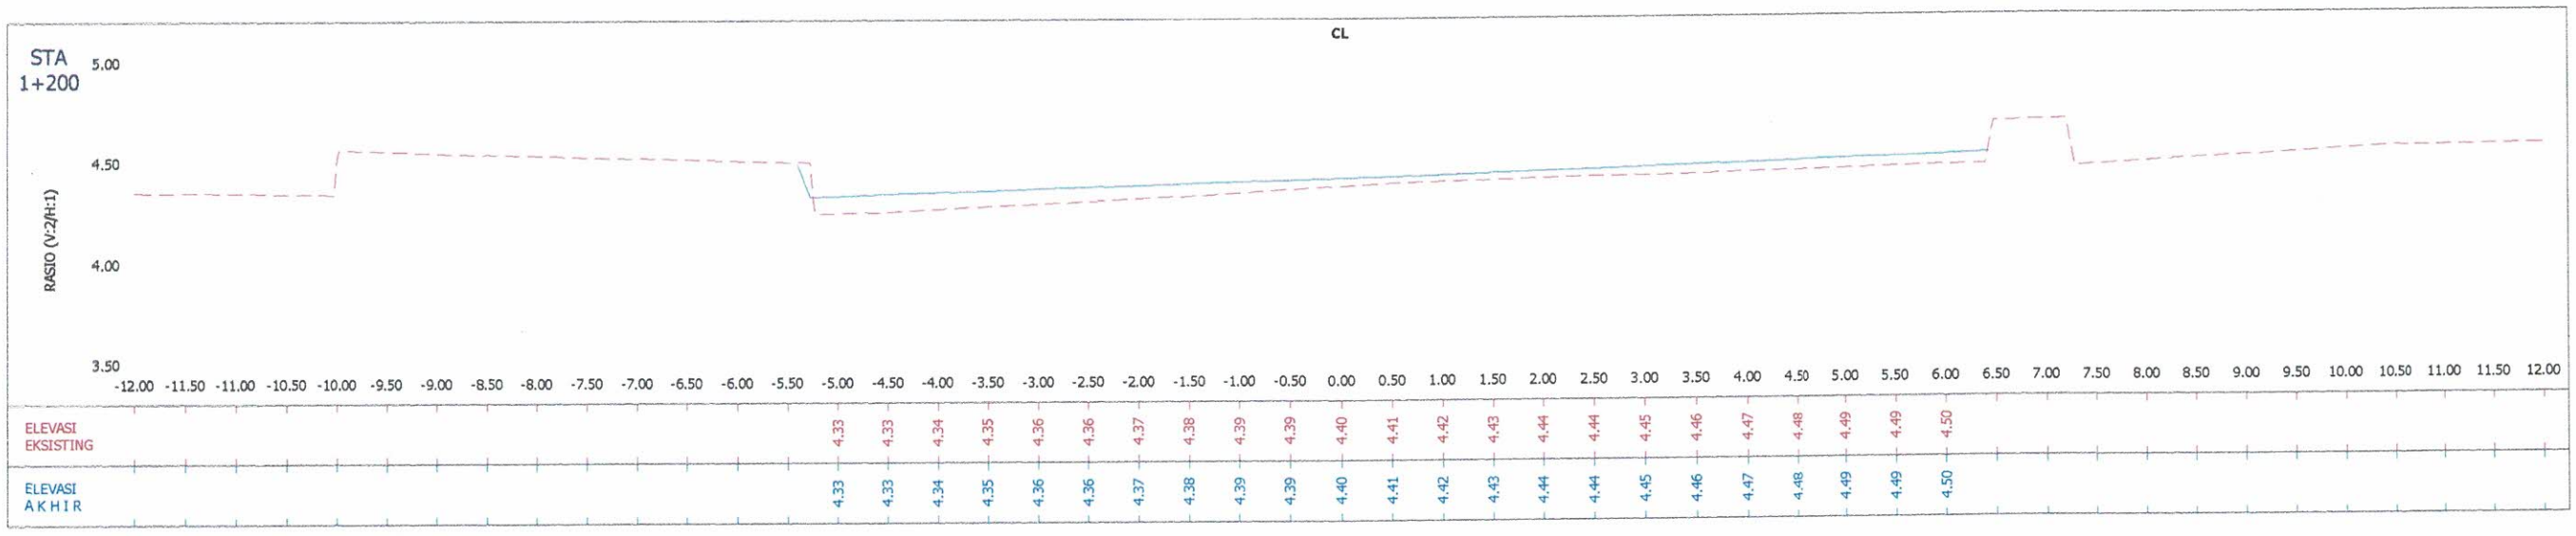

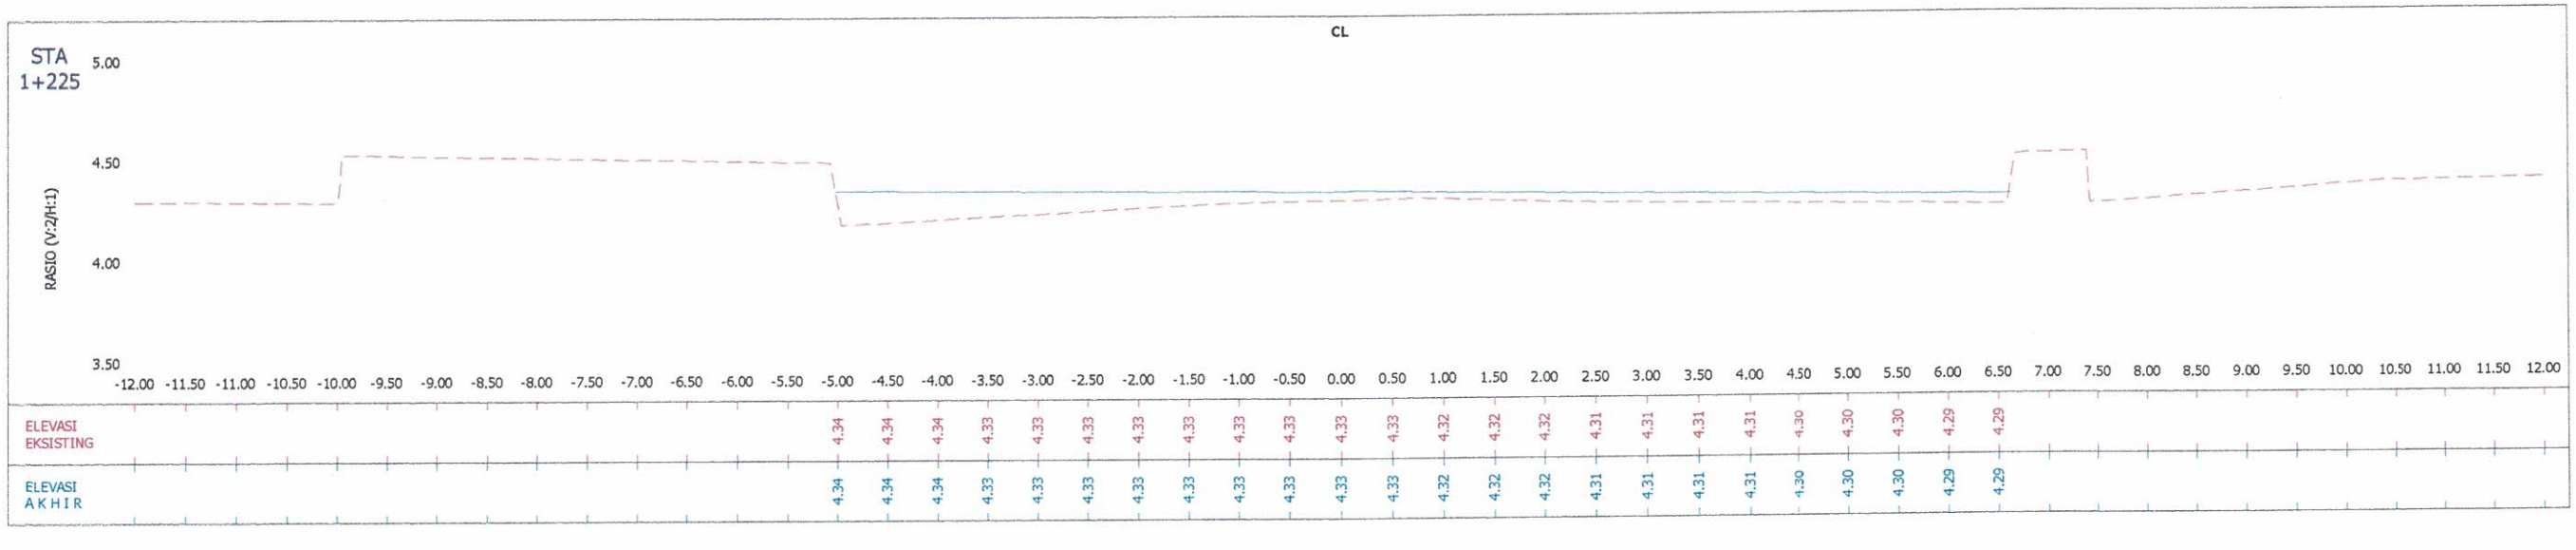

PEMERINTAH
PROVINSI KEPULAUAN RIAU
DINAS PEKERJAAN UMUM
PENATAAN RUANG DAN PERTANAHAN
BIDANG BINA MARGA

KEGIATAN : PENYELENGGARAAN JALAN PROVINSI

PEKERJAAN :

PENINGKATAN JALAN COASTAL AREA LANJUTAN, KAB. KARIMUN

KONTRAKTOR PELAKSANA

CV. REISER KARYA BAKTI


Penanggung Jawab


DJAPA
Direktur


ASBUILT DRAWING

Judul : POTONGAN MELINTANG


Lbr / Jumlah Lbr	:	4/5
Skala	:	NTS
Tanggal	:	--/--/--

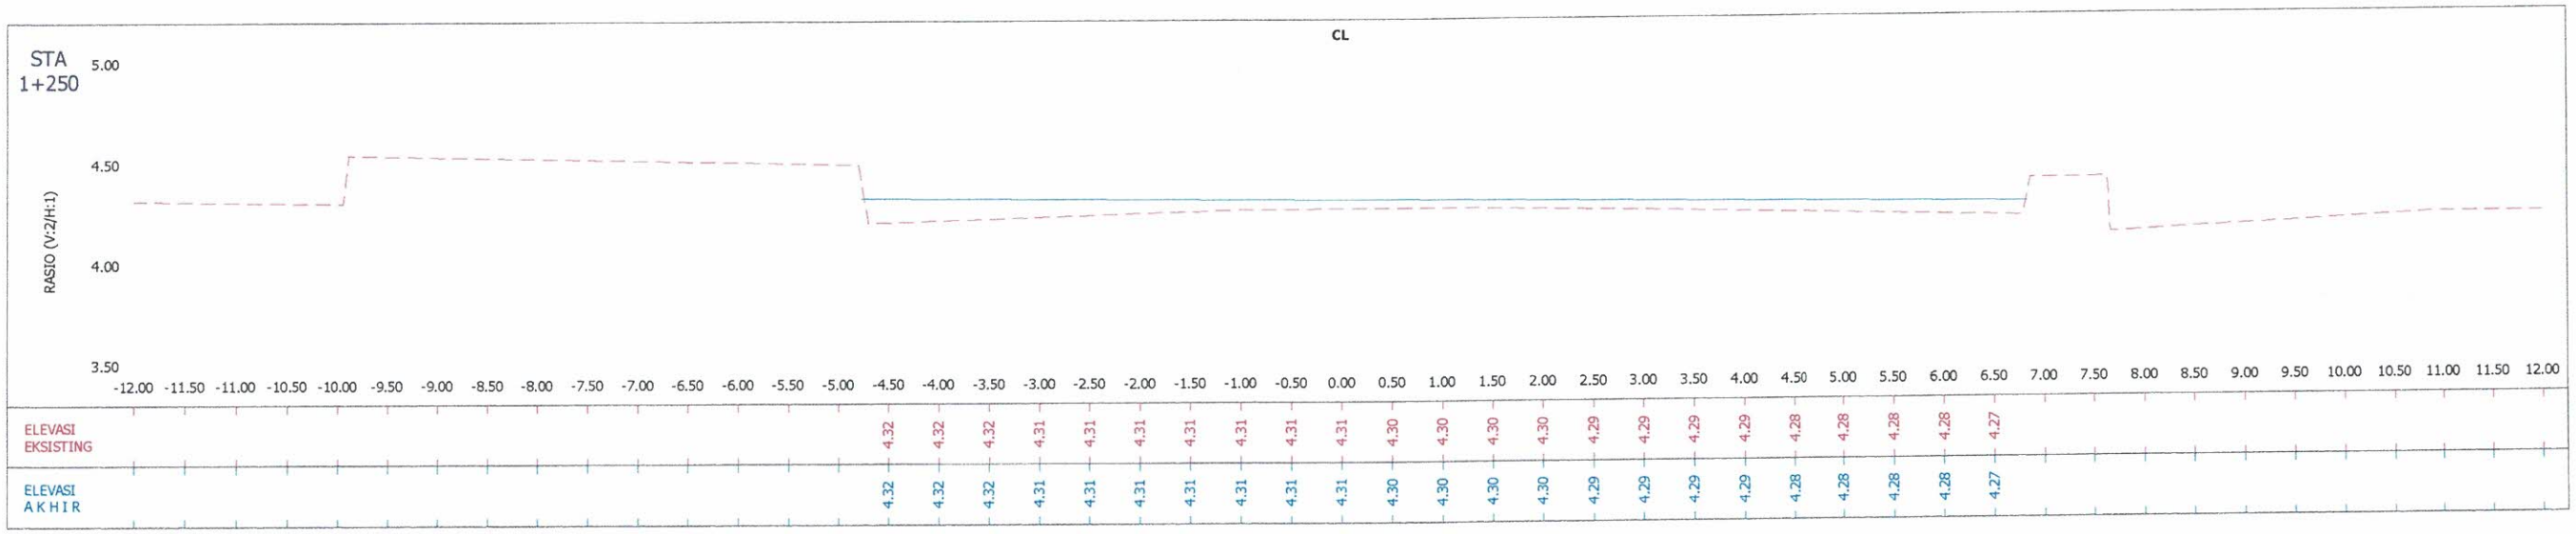


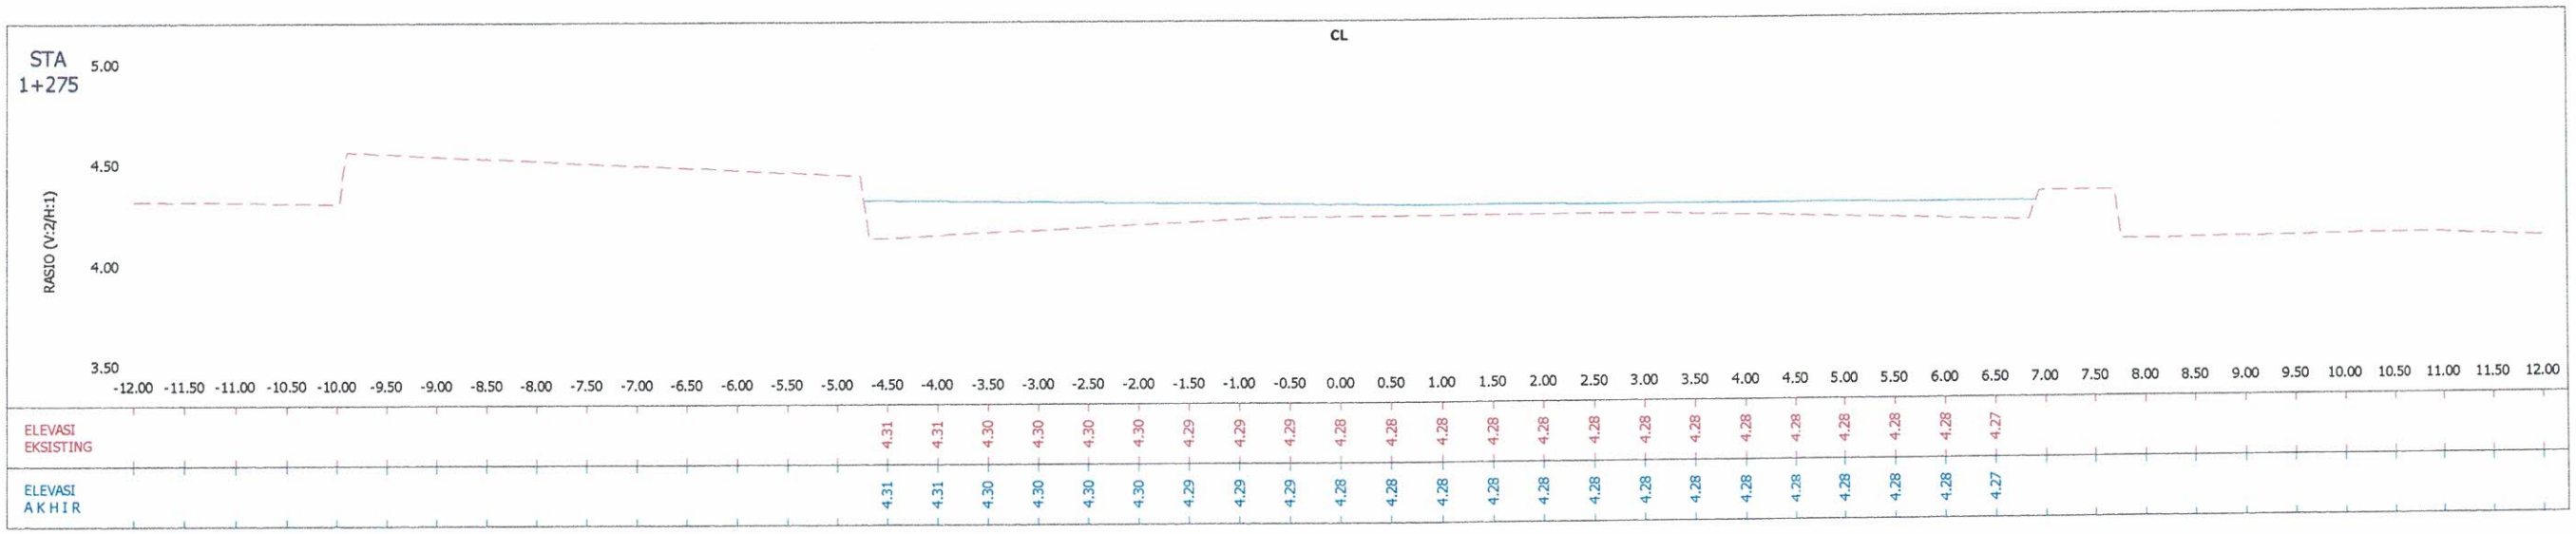


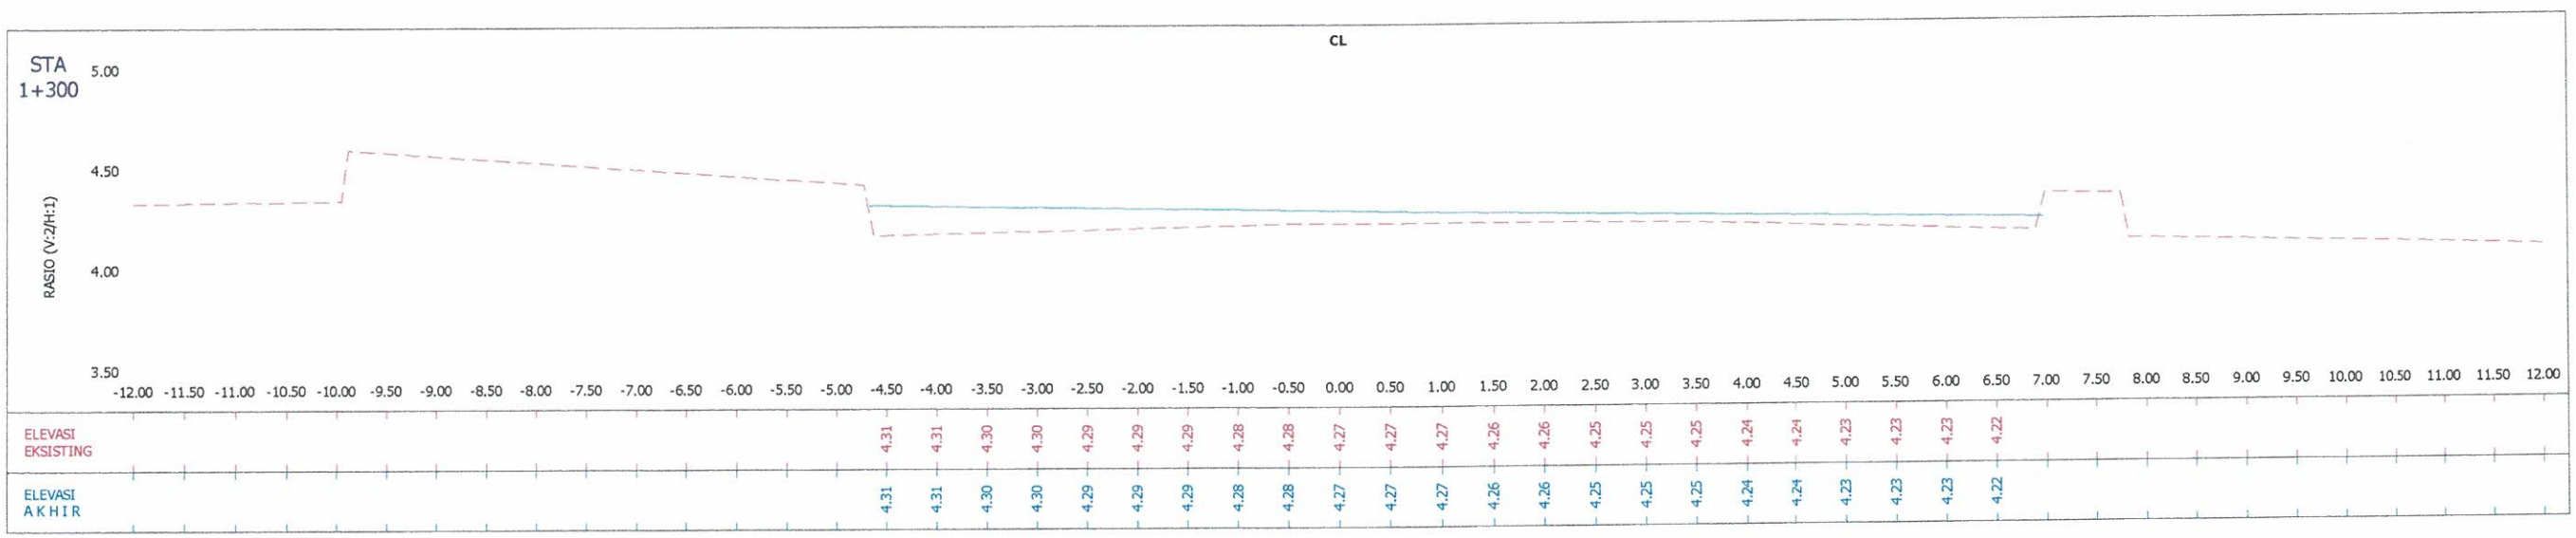

PEMERINTAH PROVINSI KEPULAUAN RIAU DINAS PEKERJAAN UMUM PENATAAN RUANG DAN PERTANAHAN BIDANG BINA MARGA	KEGIATAN : PENYELENGGARAAN JALAN PROVINSI PEKERJAAN : PENINGKATAN JALAN COASTAL AREA LANJUTAN, KAB. KARIMUN	KONTRAKTOR PELAKSANA CV. REISER KARYA BAKTI	Penanggung Jawab DJAPA Direktur	ASBUILT DRAWING Judul : POTONGAN MELINTANG	Lbr / Jumlah Lbr : 5/5 Skala : NTS Tanggal : --/--/--

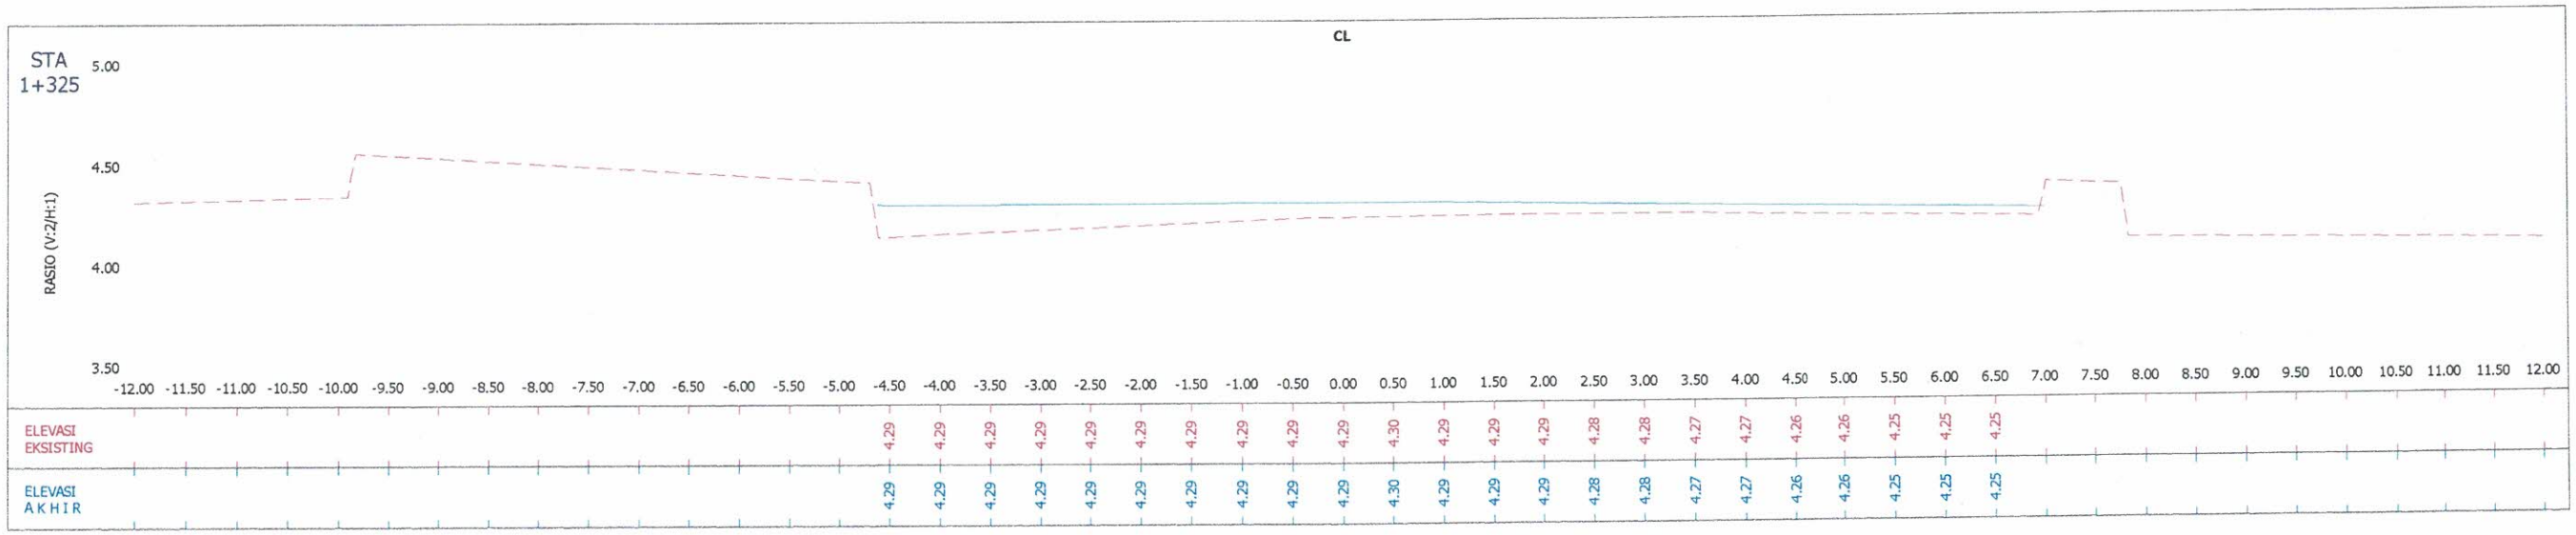

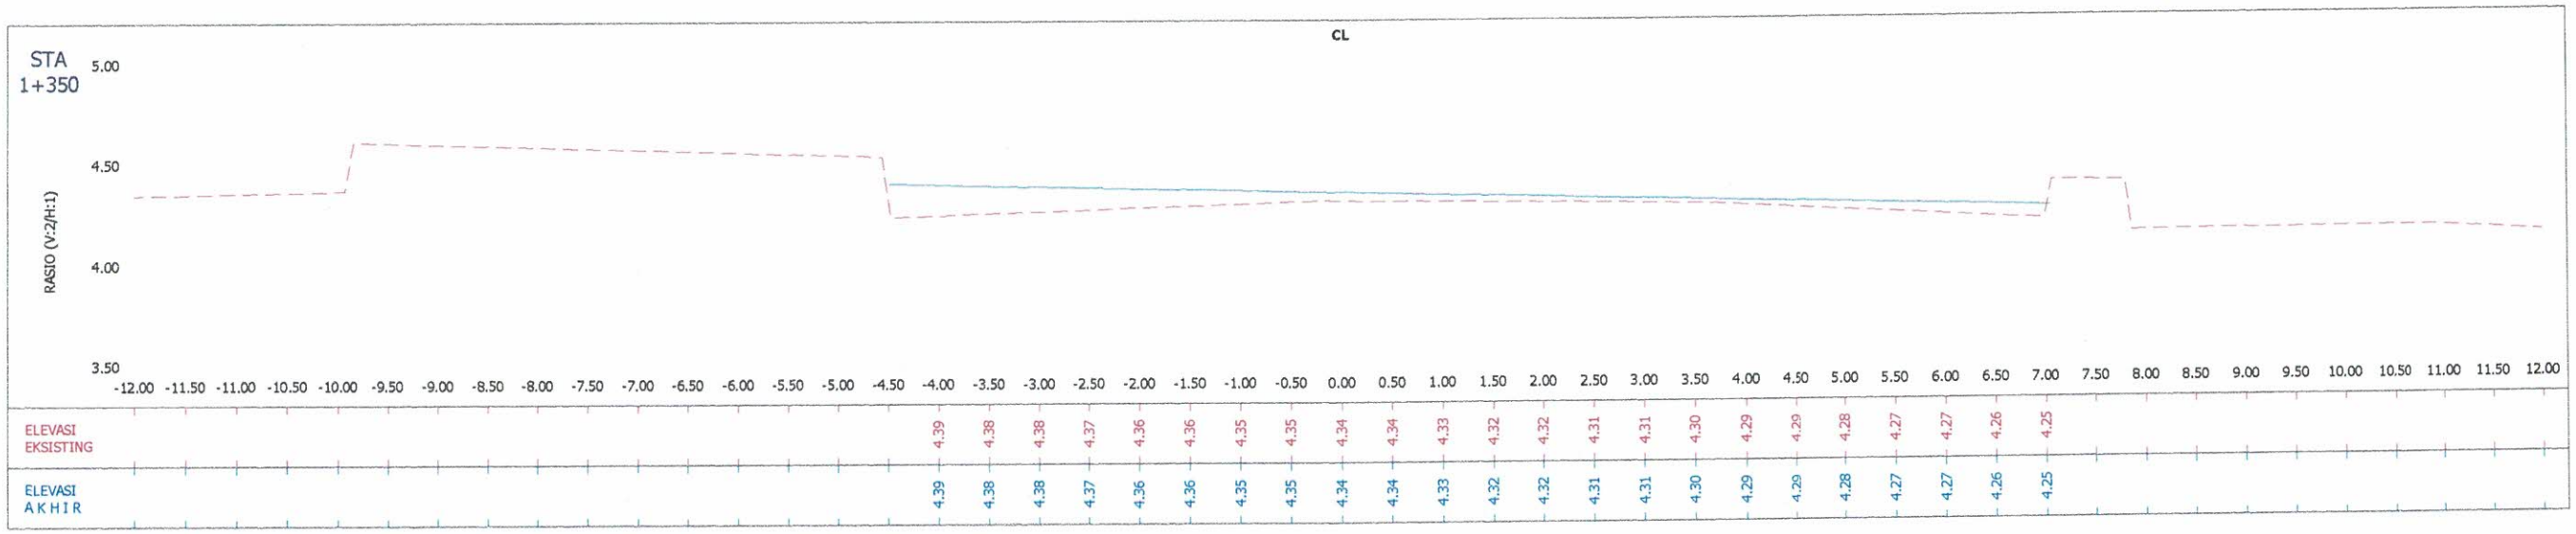


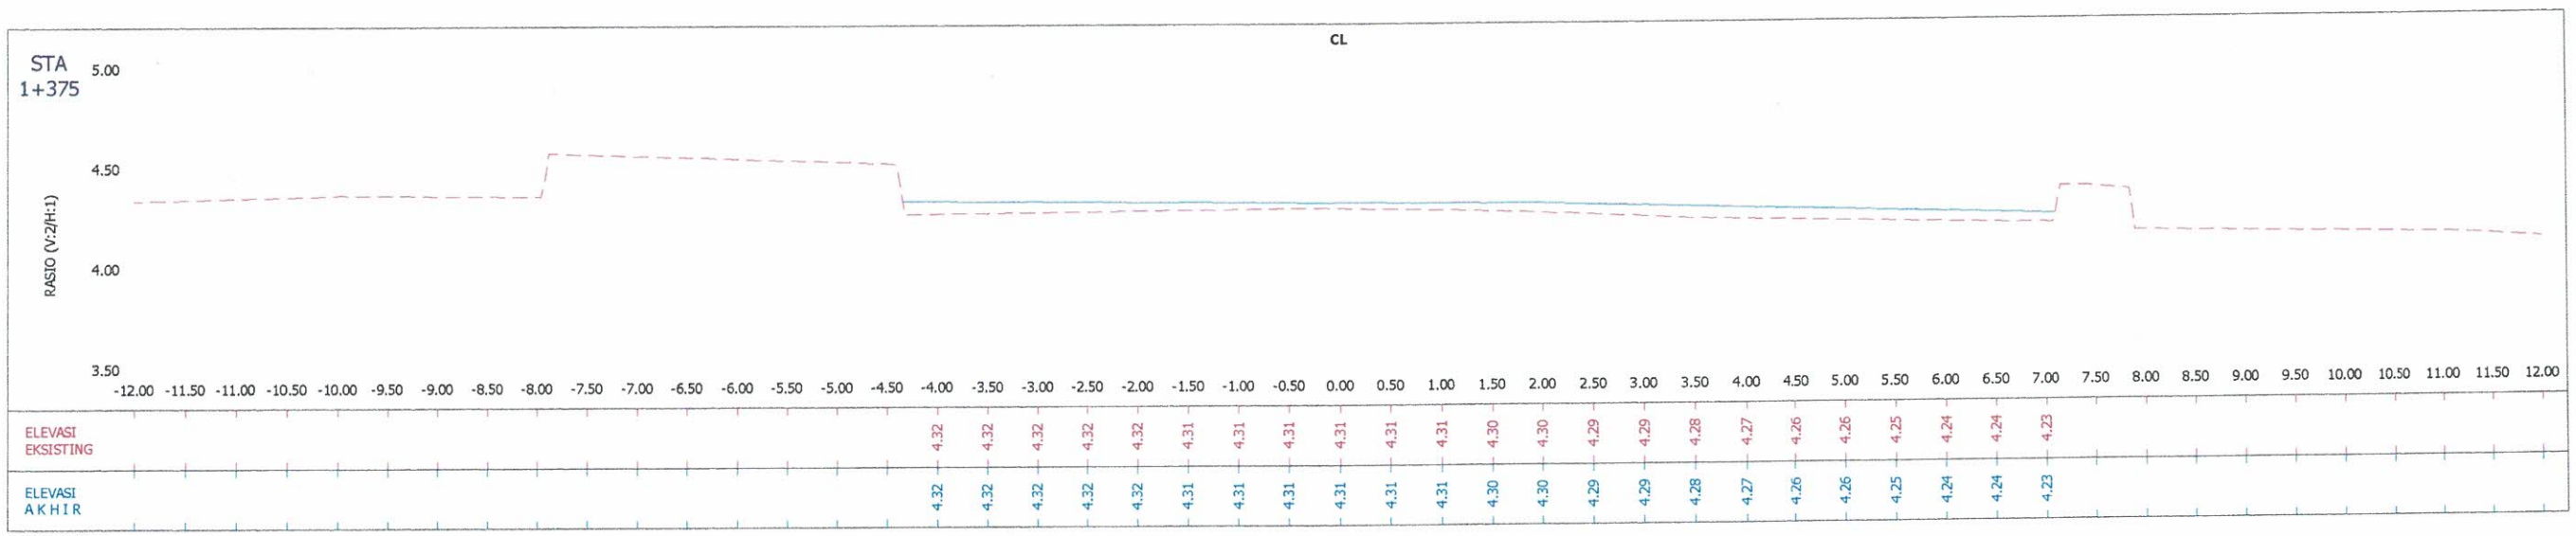

JADWAL PELAKSANAAN PEKERJAAN
CV. REISER KARYA BAKTI

Nama Paket : Peningkatan Jalan Coastal Area Lanjutan, Kab. Karimun
Prop / Kab / Kodya : Kepulauan Riau / Karimun

NO	URAIAN	SATUAN	BOBOT KONTRAK (%)	BOBOT CCO (%)	JADWAL PELAKSANAAN																			PERSENTASE	KET
					BULAN 1		BULAN 3					BULAN 8					BULAN 13					BULAN 18					
					MINGGU		MINGGU					MINGGU					MINGGU					MINGGU					
					1	2	3	4	5	6	7	8	9	10	11	12	13	14	15	16	17	18	19	20	21		
					24 Jun 2025 - 29 Jun 2025	30 Jun 2025 - 30 Jun 2025	1 Jul 2025 - 6 Jul 2025	7 Jul 2025 - 13 Jul 2025	14 Jul 2025 - 20 Jul 2025	21 Jul 2025 - 27 Jul 2025	28 Jul 2025 - 31 Jul 2025	1 Aug 2025 - 3 Aug 2025	4 Aug 2025 - 10 Aug 2025	11 Aug 2025 - 17 Aug 2025	18 Aug 2025 - 24 Aug 2025	25 Aug 2025 - 31 Aug 2025	1 Sep 2025 - 7 Sep 2025	8 Sep 2025 - 14 Sep 2025	15 Sep 2025 - 21 Sep 2025	22 Sep 2025 - 28 Sep 2025	29 Sep 2025 - 30 Sep 2025	1 Oct 2025 - 5 Oct 2025	6 Oct 2025 - 12 Oct 2025	13 Oct 2025 - 19 Oct 2025	20 Oct 2025 - 21 Oct 2025		
	DIVISI 1. UMUM																								
1.2	Mobilisasi	LS	3,313	3,313	0,315	0,273	0,578									0,637	0,637								
					0,497	0,166	0,331	0,331	0,331	0,331					0,331				0,331	0,552	0,663				
3	Alat Pelindung Kerja dan Alat Pelindung Diri																								
SKh.1.1.22.(3b.1)	Topi pelindung (Safety Helmet)	Buah	0,038	0,038			0,019	0,019																	
							0,038																		
SKh.1.1.22.(3b.2)	Pelindung mata (Goggles, Spectacles)	Buah	0,027	0,027			0,013	0,013																	
							0,027																		
SKh.1.1.22.(3b.5)	Pelindung telinga (Ear Plug, Ear Muff)	Pasang	0,181	0,181			0,090	0,090																	
							0,181																		
SKh.1.1.22.(3b.7)	Sarung tangan (Safety Gloves)	Pasang	0,024	0,024			0,012	0,012																	
							0,024																		
SKh.1.1.22.(3b.8)	Sepatu Keselamatan (Safety Shoes, rubber safety shoes and toe cap)	Pasang	0,275	0,275			0,137	0,137																	
							0,275																		
SKh.1.1.22.(3b.11)	Pompi keselamatan (Safety Vest)	Buah	0,023	0,023			0,011	0,011																	
							0,023																		
4	Asuransi dan Perizinan terkait Keselamatan Konstruksi																								
	Asuransi (Construction All Risk/CAR)	LS	0,120	0,120			0,060	0,060																	
							0,120																		
6	Fasilitas sarana, prasarana, dan alat kesehatan																								
SKh.1.1.22.(6a)	Peralatan P3K	Set	0,114	0,114			0,057	0,057																	
							0,114																		
7	Rambu dan Perlengkapan lalu lintas yang diperlukan atau manajemen lalu lintas																								
SKh.1.1.22.(7a)	Rambu penunjuk	Buah	0,157	0,157					0,079	0,079															
							0,157																		
SKh.1.1.22.(7b)	Rambu larangan	Buah	0,157	0,157					0,079	0,079															
							0,157																		
SKh.1.1.22.(7c)	Rambu peringatan	Buah	0,157	0,157					0,079	0,079															
							0,157																		
SKh.1.1.22.(7f)	Kerucut lalu lintas (traffic cone)	Buah	0,442	0,442					0,221	0,221															
							0,442																		
	DIVISI 3. PEKERJAAN TANAH DAN GEOSINTETIK																								
3.1 (1)	Galian Biasa	M3	0,128	0,101							0,026	0,026	0,026	0,026	0,026										
									0,013	0,013	0,026														
							0,023	0,020	0,024	0,021	0,012														
	DIVISI 6. PERKERASAN ASPAL																								
6.1 (1)	Lapis Resap Pengikat : Aspal Cair/Emulsi	Liter	3,438	3,910															0,860	0,860	0,860	0,860	1,303	1,303	
																						0,910			
6.3(5a)	Lapisan Lapis Aus (AC-WC)	Ton	76,034	84,141															19,009	19,009	19,009	19,009	28,047	28,047	
																						84,141			
	DIVISI 9. PEKERJAAN HARIAN & PEKERJAAN LAIN-LAIN																								
9.2 (1)	Marka Jalan Termoplastik	M2	0,794	-																			0,397	0,397	
9.2 (10a)	Kereb Pracetak Jenis 5 (Penghalang Berparit / Barrier Gutter) t = 30 cm	M1	4,610	4,554									1,537	0,606	0,662	0,671	0,684	0,451							
												0,569	0,569	0,569	0,569	0,569	0,569	0,569							
												0,659	0,988	0,494		0,471	0,988	0,988							
	DIVISI 10. PEKERJAAN PEMELIHARAAN KINERJA																								
10.1 (9)	Perbaikan Campuran Aspal Panas	M3	9,969	2,267															2,492	2,492	2,492	2,492			
																			1,246	0,871	1,133				
	Rencana Kemajuan Fisik Minggu ini		100,00	100,00	0,32	0,27	0,98	0,40	0,46	0,46	0,03	0,03	1,56	0,63	0,69	1,31	1,32	0,45	22,36	22,36	22,36	22,76	0,40	0,59	0,29		
	Rencana Kemajuan Fisik Komulatif Minggu ini				0,32	0,59	1,57	1,97	2,42	2,88	2,91	2,93	4,49	5,13	5,81	7,12	8,44	8,89	31,25	53,61	75,97	98,73	99,13	99,71	100,00		
	Rencana Kemajuan Fisik Minggu ini (CCO)								0,26	0,34	0,03	0,57	0,57	0,57	0,57	0,57	0,57	0,57	0,57	1,69	1,13	29,35	29,35	29,93	0,28		
	Rencana Kemajuan Fisik Komulatif Minggu ini (CCO)								3,35	3,69	3,72	4,28	4,85	5,42	5,99	6,56	7,13	7,70	8,27	9,95	11,09	40,44	69,79	99,72	100,00		
	Realisasi Fisik Minggu ini				0,50	0,17	2,07	0,35	0,36	0,35	0,01	0,66	0,99	0,49	0,33	0,47	0,99	0,95	1,73	0,87	0,66	88,05	-	-	-		
	Realisasi Fisik Bulan ini				0,50	0,66	2,73	3,08	3,44	3,79	3,80	4,46	5,45	5,94	6,27	6,75	7,73	8,69	10,42	11,29	11,95	100,00	100,00	100,00	100,00		
	DEVIASI				0,18	0,07	1,16	1,12	0,09	0,10	0,09	0,18	0,60	0,52	0,28	0,18	0,60	0,99	2,15	1,33	0,86	59,56	30,21	0,28	-		

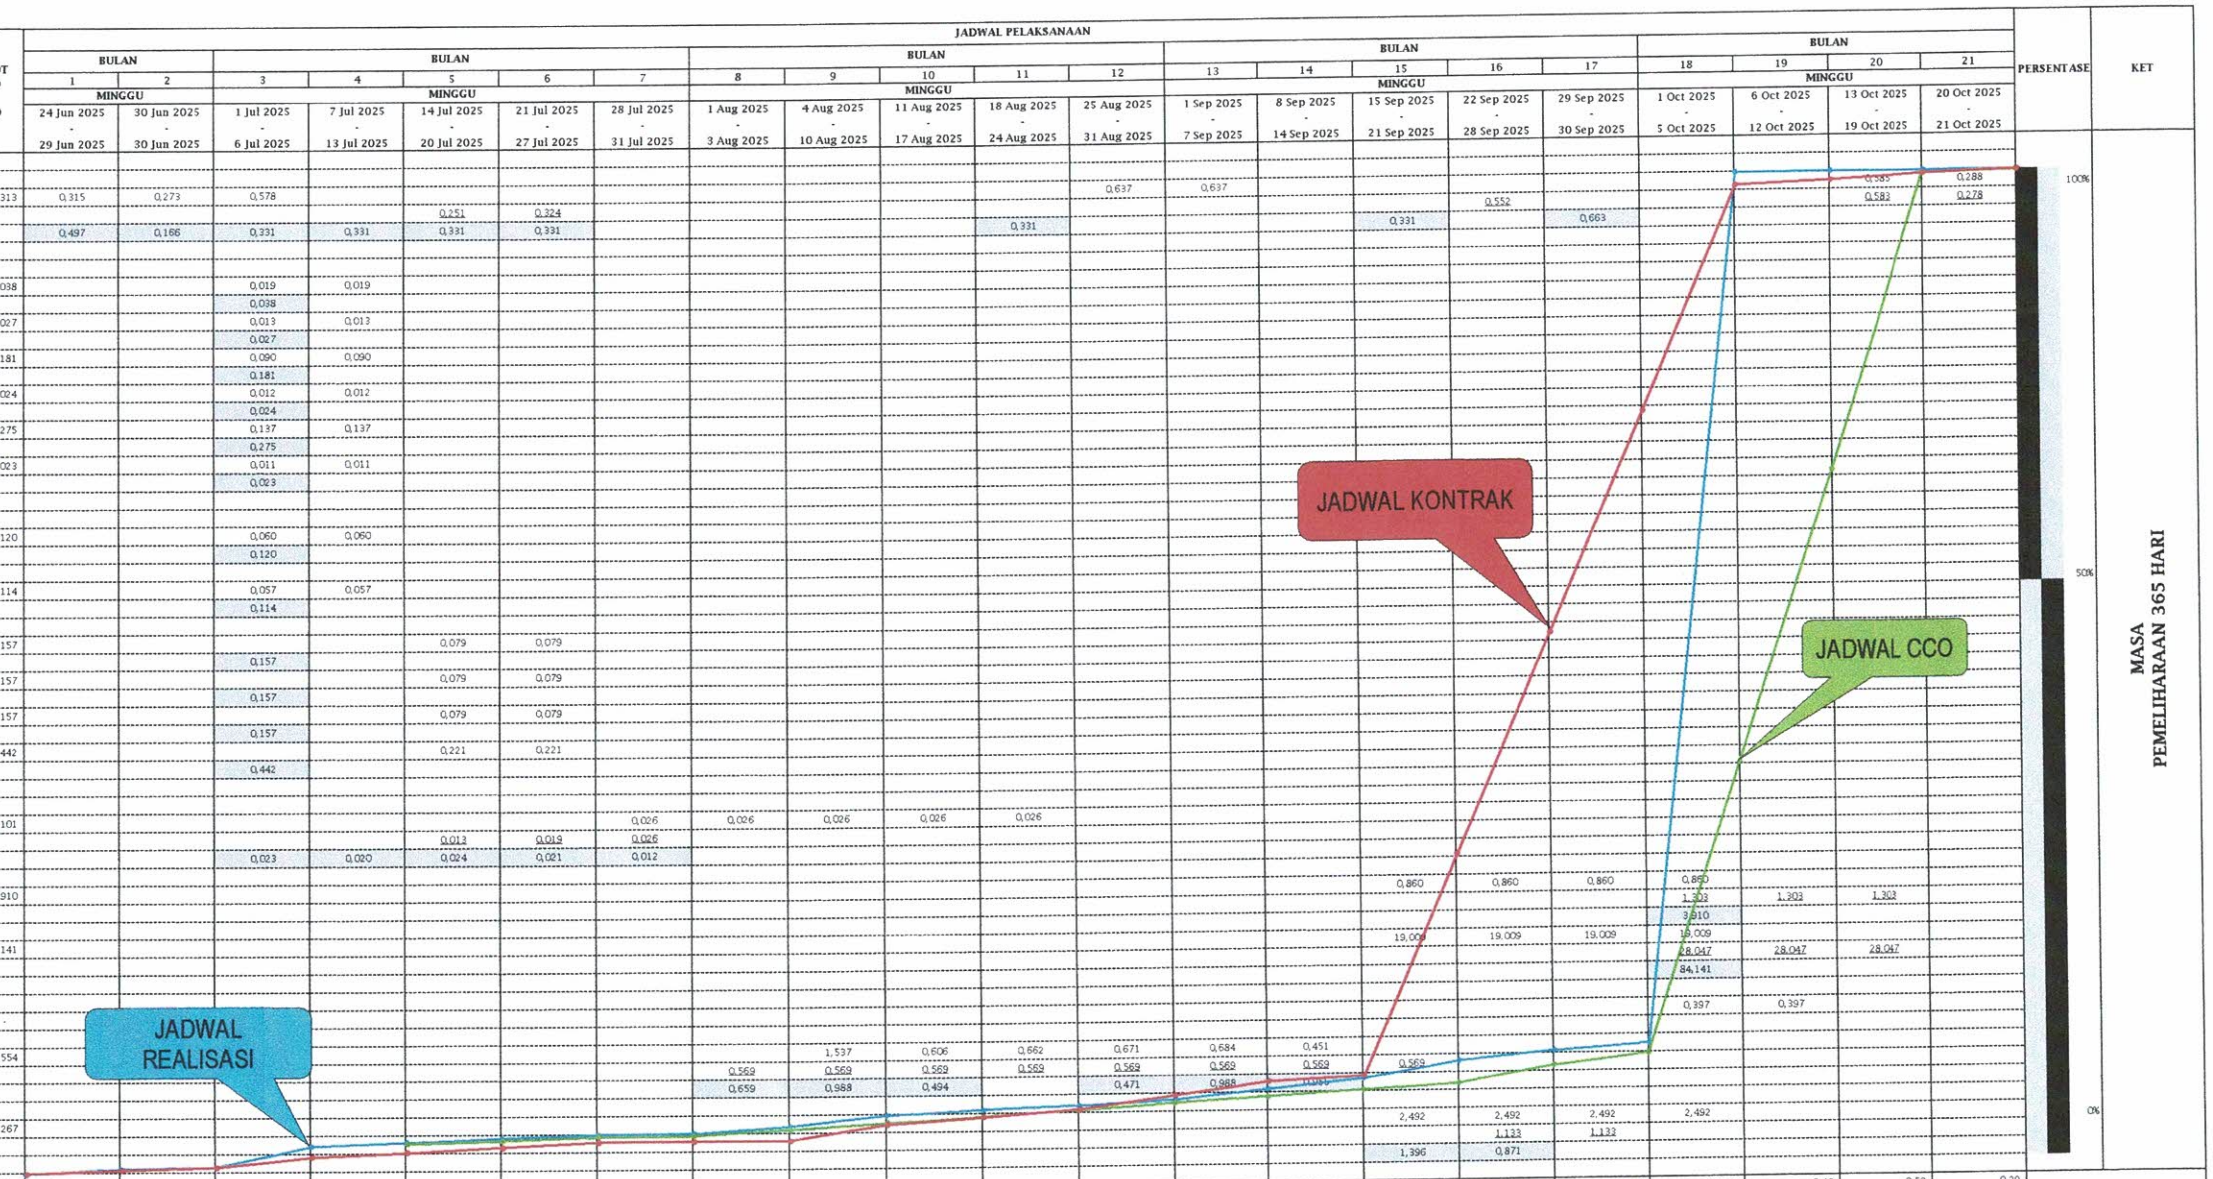

Diketahui oleh,
PEJABAT PEMBUAT KOMITMEN

NAENY SOERYANI, S.T., M.T
NIP. 19781122 200604 2 011

Diperiksa Oleh,
KONSULTAN PENGAWAS
CV. ARMACO KONSULTAN

AZHARDI ST
SUPERVISI ENGINEER

Disiapkan Oleh,
KONTRAKTOR PELAKSANA
CV. REISER KARYA BAKTI

YOPI YEHEZKIEL MANANG, A.Md.T
PENGAWAS PEKERJAAN JALAN

JADWAL PELAKSANAAN PEKERJAAN BULAN KE 1
CV. REISER KARYA BAKTI

Nama Paket : Peningkatan Jalan Coastal Area Lanjutan, Kab. Karimun
Prop / Kab / Kodya : Kepulauan Riau / Karimun

NO	URAIAN	SATUAN	BOBOT KONTRAK (%)	BOBOT CCO (%)	JADWAL PELAKSANAAN																				PERSENTASE	KET
					BULAN 1		BULAN 3					BULAN 8					BULAN 13					BULAN 18					
					MINGGU 1	2	3	4	5	6	7	8	9	10	11	12	13	14	15	16	17	18	19	20	21		
					24 Jun 2025 - 29 Jun 2025	30 Jun 2025 -	1 Jul 2025 - 6 Jul 2025	7 Jul 2025 - 13 Jul 2025	14 Jul 2025 - 20 Jul 2025	21 Jul 2025 - 27 Jul 2025	28 Jul 2025 - 31 Jul 2025	1 Aug 2025 - 3 Aug 2025	4 Aug 2025 - 10 Aug 2025	11 Aug 2025 - 17 Aug 2025	18 Aug 2025 - 24 Aug 2025	25 Aug 2025 - 31 Aug 2025	1 Sep 2025 - 7 Sep 2025	8 Sep 2025 - 14 Sep 2025	15 Sep 2025 - 21 Sep 2025	22 Sep 2025 - 28 Sep 2025	29 Sep 2025 - 30 Sep 2025	1 Oct 2025 - 5 Oct 2025	6 Oct 2025 - 12 Oct 2025	13 Oct 2025 - 19 Oct 2025	20 Oct 2025 - 21 Oct 2025		
	DIVISI 1. UMUM																									
1.2.	Mobilisasi	LS	3,313	3,313	0,315	0,273	0,578									0,637	0,637									
					0,497	0,166																				
3.	Alat Pelindung Kerja dan Alat Pelindung Diri																									
SKh.1.1.22.(3b1)	Topi pelindung (Safety Helmet)	Buah	0,038	0,038			0,019	0,019																		
SKh.1.1.22.(3b2)	Pelindung mata (Goggles, Topeng Las)	Buah	0,027	0,027			0,013	0,013																		
SKh.1.1.22.(3b3)	Pelindung telinga (Ear Plug, Ear Muff)	Pasang	0,181	0,181			0,090	0,090																		
SKh.1.1.22.(3b7)	Sarung tangan (Safety Gloves)	Pasang	0,024	0,024			0,012	0,012																		
SKh.1.1.22.(3b8)	Sepatu keselamatan (Safety Shoes, rubber safety shoes and toe cap)	Pasang	0,275	0,275			0,137	0,137																		
SKh.1.1.22.(3b11)	Rompi keselamatan (Safety Vest)	Buah	0,023	0,023			0,011	0,011																		
4.	Asuransi dan Perizinan terkait Keselamatan Konstruksi																									
	Asuransi (Construction All Risk/CAR)	LS	0,120	0,120			0,060	0,060																		
6.	Fasilitas sarana, prasarana, dan alat kesehatan																									
SKh.1.1.22.(6a)	Peralatan P3K	Set	0,114	0,114			0,057	0,057																		
7.	Rambu dan Perlengkapan lalu lintas yang diperlukan atau manajemen lalu lintas																									
SKh.1.1.22.(7a)	Rambu penunjuk	Buah	0,157	0,157					0,079	0,079																
SKh.1.1.22.(7b)	Rambu larangan	Buah	0,157	0,157					0,079	0,079																
SKh.1.1.22.(7c)	Rambu peringatan	Buah	0,157	0,157					0,079	0,079																
SKh.1.1.22.(7h)	Kerucut lalu lintas (traffic cone)	Buah	0,442	0,442					0,221	0,221																
	DIVISI 3. PEKERJAAN TANAH DAN GEOSINTETIK																									
3.1.(1)	Galian Biasa	M3	0,128	0,101								0,026	0,026	0,026	0,026	0,026										
	DIVISI 6. PERKERASAN ASPAL																									
6.1.(1)	Lapis Resap Pengikat : Aspal Cair/Emulsi	Liter	3,438	3,910															0,860	0,860	0,860	0,870				
6.3(5a)	Laston Lapis Aus (AC-WC)	Ton	76,034	84,141															19,009	19,009	19,009	19,009				
	DIVISI 9. PEKERJAAN HARIAN & PEKERJAAN LAIN-LAIN																									
9.2.(1)	Marka Jalan Termoplastik	M2	0,794	-																		0,397	0,397			
9.2.(10a)	Kereb Pracetak Jenis 5 (Penghalang Berparit / Barrier Gutter) t = 30 cm	M1	4,610	4,554										1,537	0,606	0,682	0,671	0,684	0,451							
	DIVISI 10. PEKERJAAN PEMELIHARAAN KINERJA																									
10.1.(9)	Perbaikan Campuran Aspal Panas	M3	9,969	2,267																2,492	2,492	2,492	2,492			
																					1,133		1,133			
	Rencana Kemajuan Fisik Minggu ini		**100,00**	**100,00**	0,32	0,27	0,98	0,40	0,46	0,46	0,03	0,03	1,56	0,63	0,69	1,31	1,32	0,45	22,36	22,36	22,36	22,76	0,40	0,59	0,29	
	Rencana Kemajuan Fisik Komulatif Minggu ini				0,32	0,59	1,57	1,97	2,42	2,88	2,91	2,93	4,49	5,13	5,81	7,12	8,44	8,89	31,25	53,61	75,97	98,73	99,13	99,71	100,00	
	Realisasi Fisik Minggu ini				0,50	0,17																				
	Realisasi Fisik Bulan ini				0,50	0,66																				
	DEVIASI				**0,18**	**0,07**																				



Diketahui oleh,
PEJABAT PEMBUAT KOMITMEN

NAENY SOERYANI, S.T., M.T
NIP. 19781122 200604 2 011

Diperiksa Oleh,
KONSULTAN PENGAWAS
CV. ADMACO KONSULTAN

ADI MARTET
SUPERVISI ENGINEER


Disiapkan Oleh,
KONTRAKTOR PELAKSANA
CV. REISER KARYA BAKTI

YOSEPH HAMARO, A.MD.T
PELAKSANA PEKERJAAN JALAN

JADWAL PELAKSANAAN PEKERJAAN BULAN KE 2
CV. REISER KARYA BAKTI

Nama Paket : Peningkatan Jalan Coastal Area Lanjutan, Kab. Karimun
Prop / Kab / Kodya : Kepulauan Riau / Karimun

NO	URAIAN	SATUAN	BOBOT KONTRAK (%)	BOBOT CCO (%)	JADWAL PELAKSANAAN																				PERSENTASE	KET
					BULAN 1		BULAN 3					BULAN 8					BULAN 13					BULAN 18					
					1	2	3	4	5	6	7	8	9	10	11	12	13	14	15	16	17	18	19	20	21		
					MINGGU		MINGGU					MINGGU					MINGGU					MINGGU					
					24 Jun 2025 - 29 Jun 2025	30 Jun 2025 - 30 Jun 2025	1 Jul 2025 - 6 Jul 2025	7 Jul 2025 - 13 Jul 2025	14 Jul 2025 - 20 Jul 2025	21 Jul 2025 - 27 Jul 2025	28 Jul 2025 - 31 Jul 2025	1 Aug 2025 - 3 Aug 2025	4 Aug 2025 - 10 Aug 2025	11 Aug 2025 - 17 Aug 2025	18 Aug 2025 - 24 Aug 2025	25 Aug 2025 - 31 Aug 2025	1 Sep 2025 - 7 Sep 2025	8 Sep 2025 - 14 Sep 2025	15 Sep 2025 - 21 Sep 2025	22 Sep 2025 - 28 Sep 2025	29 Sep 2025 - 30 Sep 2025	1 Oct 2025 - 5 Oct 2025	6 Oct 2025 - 12 Oct 2025	13 Oct 2025 - 19 Oct 2025	20 Oct 2025 - 21 Oct 2025		
	DIVISI 1. UMUM																									
1.2.	Mobilisasi	LS	3,313	3,313	0,315	0,273	0,578									0,637	0,637								0,915	0,288
					0,497	0,166	0,331	0,331	0,331	0,331										0,552					0,583	0,278
3.	Alat Pelindung Kerja dan Alat Pelindung Diri																									
SKh.1.1.22.(3b.1)	Topi pelindung (Safety Helmet)	Buah	0,038	0,038			0,019	0,019																		
							0,038																			
SKh.1.1.22.(3b.2)	Pelindung mata (Goggles, Spectacles)	Buah	0,027	0,027			0,013	0,013																		
							0,027																			
SKh.1.1.22.(3b.5)	Pelindung telinga (Ear Plug, Ear Muff)	Pasang	0,181	0,181			0,090	0,090																		
							0,181																			
SKh.1.1.22.(3b.7)	Sarung tangan (Safety Gloves)	Pasang	0,024	0,024			0,012	0,012																		
							0,024																			
SKh.1.1.22.(3b.8)	Sepatu Keselamatan (Safety Shoes, rubber safety shoes and toe cap)	Pasang	0,275	0,275			0,137	0,137																		
							0,275																			
SKh.1.1.22.(3b.11)	Rompi Keselamatan (Safety Vest)	Buah	0,023	0,023			0,011	0,011																		
							0,023																			
4.	Asuransi dan Perizinan terkait Keselamatan Konstruksi																									
	Asuransi (Construction All Risk/CAR)	LS	0,120	0,120			0,060	0,060																		
							0,120																			
6.	Fasilitas sarana, prasarana, dan alat kesehatan																									
SKh.1.1.22.(6a)	Peralatan P3K	Set	0,114	0,114			0,057	0,057																		
							0,114																			
7.	Rambu dan Perlengkapan lalu lintas yang diperlukan atau manajemen lalu lintas																									
SKh.1.1.22.(7a)	Rambu penunjuk	Buah	0,157	0,157					0,079	0,079																
							0,157																			
SKh.1.1.22.(7b)	Rambu larangan	Buah	0,157	0,157					0,079	0,079																
							0,157																			
SKh.1.1.22.(7c)	Rambu peringatan	Buah	0,157	0,157					0,079	0,079																
							0,157																			
SKh.1.1.22.(7h)	Kerucut lalu lintas (traffic cone)	Buah	0,442	0,442					0,221	0,221																
							0,442																			
	DIVISI 3. PEKERJAAN TANAH DAN GEOSINTETIK																									
3.1.(1)	Galian Biasa	M3	0,128	0,101					0,013	0,013	0,026	0,026	0,026	0,026	0,026											
							0,023	0,020	0,024	0,021	0,012															
	DIVISI 6. PERKERASAN ASPAL																									
6.1.(1)	Lapis Resap Pengikat - Aspal Cair/Emulsi	Liter	3,438	3,910															0,860	0,860	0,860	0,860	1,303	1,303		
6.3(5a)	Laston Lapis Aus (AC-WC)	Ton	76,034	84,141															19,009	19,009	19,009	19,009	28,047	28,047	28,047	
	DIVISI 9. PEKERJAAN HARIAN & PEKERJAAN LAIN-LAIN																									
9.2.(1)	Marka Jalan Termoplastik	M2	0,794																			0,397	0,397			
9.2.(10e)	Kereb Pracetak Jenis 5 (Penghalang Berparit / Barrier Gutter) t = 30 cm	M1	4,610	4,554										1,537	0,606	0,662	0,671	0,684	0,451	0,569						
												0,569	0,569	0,569	0,569	0,569	0,569	0,569	0,569							
	DIVISI 10. PEKERJAAN PEMELIHARAAN KINERJA																									
10.1.(9)	Perbaikan Campuran Aspal Panas	M3	9,969	2,267															2,492	2,492	2,492	2,492				
																				1,133	1,133					
	Rencana Kemajuan Fisik Minggu ini		**100,00**	**100,00**	0,32	0,27	0,98	0,40	0,46	0,46	0,03	0,03	1,56	0,63	0,69	1,31	1,32	0,45	22,36	22,36	22,36	22,76	0,40	0,59	0,29	
	Rencana Kemajuan Fisik Komulatif Minggu ini				0,32	0,59	1,57	1,97	2,42	2,88	2,91	2,93	4,49	5,13	5,81	7,12	8,44	8,89	31,25	53,61	75,97	98,73	99,13	99,71	100,00	
	Rencana Kemajuan Fisik Minggu ini (CCO)								0,26	0,34	0,03	0,57	0,57	0,57	0,57	0,57	0,57	0,57	0,57	1,69	1,13	29,35	29,35	29,93	0,28	
	Rencana Kemajuan Fisik Komulatif Minggu ini (CCO)								3,35	3,69	3,72	4,28	4,85	5,42	5,99	6,56	7,13	7,70	8,27	9,95	11,09	40,44	69,79	98,72	100,00	
	Realisasi Fisik Minggu ini				0,50	0,17	2,07	0,35	0,36	0,35	0,01															
	Realisasi Fisik Bulan ini				0,50	0,66	2,73	3,08	3,44	3,79	3,80															
	D E V I A S I				**0,18**	**0,07**	**1,16**	**1,12**	**0,09**	**0,10**	**0,09**															

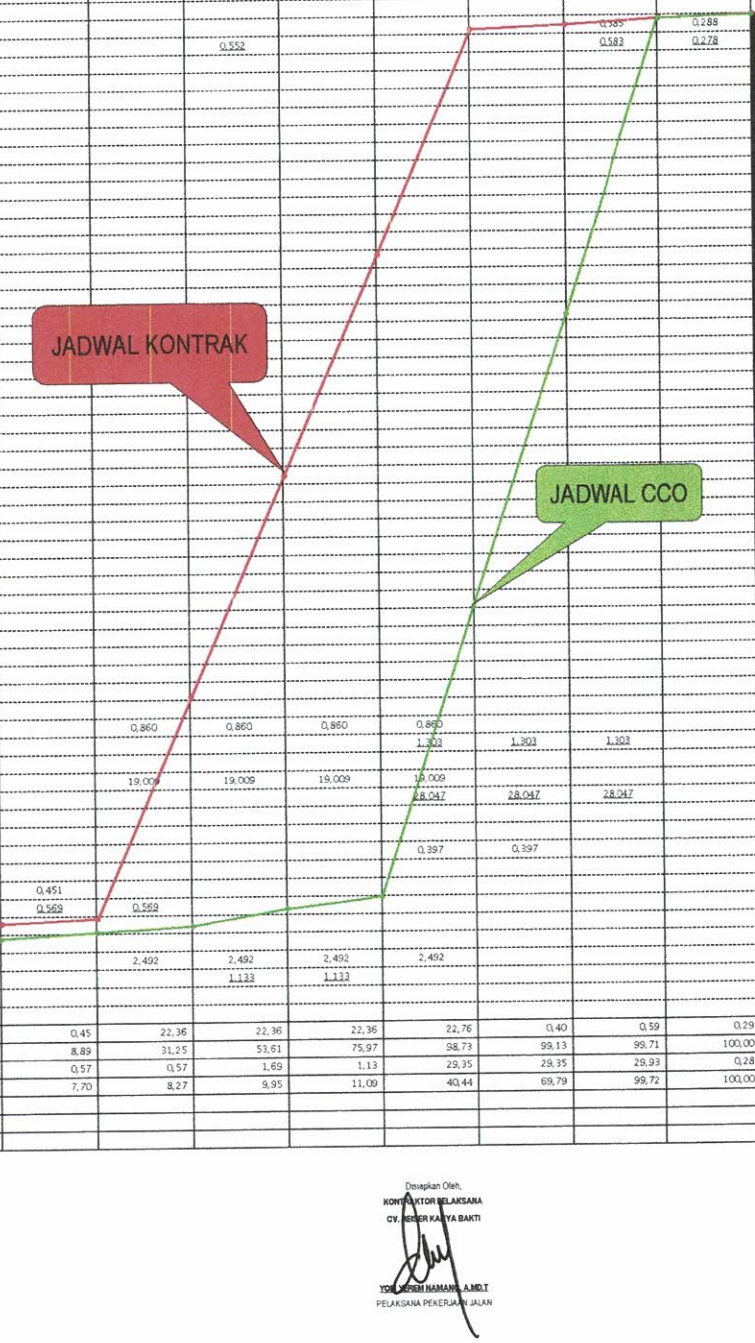

Diketahui oleh,
PEJABAT PEMBUAT KOMITMEN

NAINY SOERYANI, S.T., M.T
NIP. 19781122 200604 2 011

Diperiksa Oleh,
KONSULTAN PENGAWAS
CV. ARMACO KONSULTAN

AZHARI, ST
SUPERVISI ENGINEER


Disiapkan Oleh,
KONTRAKTOR PELAKSANA
CV. REISER KARYA BAKTI

YON SOFRI NAMARA, A.MD.T
PELAKSANA PEKERJAAN JALAN

JADWAL PELAKSANAAN PEKERJAAN BULAN KE 3
CV. REISER KARYA BAKTI

Nama Paket : Peningkatan Jalan Coastal Area Lanjutan, Kab. Karimun
Prop / Kab / Kodya : Kepulauan Riau / Karimun

NO	URAIAN	SATUAN	BOBOT KONTRAK (%)	BOBOT CCO (%)	JADWAL PELAKSANAAN	PERSENTASE	KET
					BULAN 1 / MINGGU 24 Jun 2025 - 29 Jun 2025		
					BULAN 1 / MINGGU 30 Jun 2025 - 30 Jun 2025		
					BULAN 2 / MINGGU 1 Jul 2025 - 6 Jul 2025		
					BULAN 2 / MINGGU 7 Jul 2025 - 13 Jul 2025		
					BULAN 3 / MINGGU 14 Jul 2025 - 20 Jul 2025		
					BULAN 3 / MINGGU 21 Jul 2025 - 27 Jul 2025		
					BULAN 3 / MINGGU 28 Jul 2025 - 31 Jul 2025		
					BULAN 4 / MINGGU 1 Aug 2025 - 3 Aug 2025		
					BULAN 4 / MINGGU 4 Aug 2025 - 10 Aug 2025		
					BULAN 4 / MINGGU 11 Aug 2025 - 17 Aug 2025		
					BULAN 4 / MINGGU 18 Aug 2025 - 24 Aug 2025		
					BULAN 4 / MINGGU 25 Aug 2025 - 31 Aug 2025		
					BULAN 5 / MINGGU 1 Sep 2025 - 7 Sep 2025		
					BULAN 5 / MINGGU 8 Sep 2025 - 14 Sep 2025		
					BULAN 5 / MINGGU 15 Sep 2025 - 21 Sep 2025		
					BULAN 5 / MINGGU 22 Sep 2025 - 28 Sep 2025		
					BULAN 5 / MINGGU 29 Sep 2025 - 30 Sep 2025		
					BULAN 6 / MINGGU 1 Oct 2025 - 5 Oct 2025		
					BULAN 6 / MINGGU 6 Oct 2025 - 12 Oct 2025		
					BULAN 6 / MINGGU 13 Oct 2025 - 19 Oct 2025		
					BULAN 6 / MINGGU 20 Oct 2025 - 21 Oct 2025		
	DIVISI 1. UMUM						
1.2	Mobilisasi	LS	3,313	3,313	0,315 / 0,273 / 0,578 / 0,251 / 0,324 / 0,637 / 0,637 / 0,552 / 0,583 / 0,288 / 0,278		
					0,497 / 0,166 / 0,331 / 0,331 / 0,331 / 0,331 / 0,331		
3	Alat Pelindung Kerja dan Alat Pelindung Diri						
SKh.1.1.22.(3b1)	Topi pelindung (Safety Helmet)	Buah	0,038	0,038	0,019 / 0,019 / 0,038		
SKh.1.1.22.(3b2)	Pelindung mata (Goggles, Spectacles)	Buah	0,027	0,027	0,013 / 0,013 / 0,027		
SKh.1.1.22.(3b5)	Pelindung telinga (Ear Plug, Ear Muff)	Pasang	0,181	0,181	0,090 / 0,090 / 0,181		
SKh.1.1.22.(3b7)	Sarung tangan (Safety Gloves)	Pasang	0,024	0,024	0,012 / 0,012 / 0,024		
SKh.1.1.22.(3b8)	Sepatu keselamatan (Safety Shoes, rubber safety shoes and toe cap)	Pasang	0,275	0,275	0,137 / 0,137 / 0,275		
SKh.1.1.22.(3b11)	Rompi keselamatan (Safety Vest)	Buah	0,023	0,023	0,011 / 0,011 / 0,023		
4	Asuransi dan Perizinan terkait Kesehatan Konstruksi						
	Asuransi (Construction All Risk/CAR)	LS	0,120	0,120	0,060 / 0,060 / 0,120		
6	Fasilitas sarana, prasarana, dan alat kesehatan						
SKh.1.1.22.(6a)	Peralatan P3K	Set	0,114	0,114	0,057 / 0,057 / 0,114		
7	Rambu dan Perlengkapan lalu lintas yang diperlukan atau manajemen lalu lintas						
SKh.1.1.22.(7a)	Rambu penunjuk	Buah	0,157	0,157	0,079 / 0,079 / 0,157		
SKh.1.1.22.(7b)	Rambu larangan	Buah	0,157	0,157	0,079 / 0,079 / 0,157		
SKh.1.1.22.(7c)	Rambu peringatan	Buah	0,157	0,157	0,079 / 0,079 / 0,157		
SKh.1.1.22.(7f)	Kerucut lalu lintas (traffic cone)	Buah	0,442	0,442	0,221 / 0,221 / 0,442		
	DIVISI 3. PEKERJAAN TANAH DAN GEOSINTETIK						
3.1 (1)	Galian Biasa	M3	0,128	0,101	0,013 / 0,013 / 0,026 / 0,026 / 0,026 / 0,026 / 0,026 / 0,026 / 0,023 / 0,020 / 0,024 / 0,021 / 0,012		
	DIVISI 6. PERKERASAN ASPAL						
6.1 (1)	Lapis Resap Pengikat - Aspal Cair/Emulsi	Liter	3,438	3,910	0,860 / 0,860 / 0,860 / 0,860 / 1,303 / 1,303 / 1,303		
6.3(5a)	Lapton Lapis Aus (AC-WC)	Ton	76,034	84,141	19,009 / 19,009 / 19,009 / 28,047 / 28,047 / 28,047		
	DIVISI 9. PEKERJAAN HARIAN & PEKERJAAN LAIN-LAIN						
9.2 (1)	Marka Jalan Termoplastik	M2	0,794	-	0,397 / 0,397		
9.2 (10e)	Kereb Pracetak Jenis 5 (Penghalang Berparit / Barrier Gutter) t = 30 cm	M1	4,610	4,554	1,537 / 0,606 / 0,682 / 0,671 / 0,684 / 0,451 / 0,569 / 0,569 / 0,569 / 0,569 / 0,569 / 0,659 / 0,988 / 0,494 / 0,471		
	DIVISI 10. PEKERJAAN PEMELIHARAAN KINERJA						
10.1 (9)	Perbaikan Campuran Aspal Panas	M3	9,969	2,267	2,492 / 2,492 / 1,133 / 2,492 / 1,132		
	Rencana Kemajuan Fisik Minggu ini		100,00	100,00	0,32 / 0,27 / 0,98 / 0,40 / 0,46 / 0,46 / 0,03 / 0,03 / 1,56 / 0,63 / 0,69 / 1,31 / 1,32 / 0,45 / 22,36 / 22,36 / 22,36 / 22,76 / 0,40 / 0,59 / 0,29		
	Rencana Kemajuan Fisik Komulatif Minggu ini				0,32 / 0,59 / 1,57 / 1,97 / 2,42 / 2,88 / 2,91 / 2,93 / 4,49 / 5,13 / 5,81 / 7,12 / 8,44 / 8,89 / 31,25 / 53,61 / 75,97 / 98,73 / 99,13 / 99,71 / 100,00		
	Rencana Kemajuan Fisik Minggu ini (CCO)				0,26 / 0,34 / 0,03 / 0,57 / 0,57 / 0,57 / 0,57 / 0,57 / 0,57 / 0,57 / 0,57 / 0,57 / 1,69 / 1,13 / 29,35 / 29,35 / 29,93 / 0,28		
	Rencana Kemajuan Fisik Komulatif Minggu ini (CCO)				3,35 / 3,69 / 3,72 / 4,28 / 4,85 / 5,42 / 5,99 / 6,56 / 7,13 / 7,70 / 8,27 / 9,95 / 11,09 / 40,44 / 69,79 / 99,72 / 100,00		
	Realisasi Fisik Minggu ini				0,50 / 0,17 / 2,07 / 0,35 / 0,36 / 0,35 / 0,01 / 0,66 / 0,99 / 0,49 / 0,33 / 0,47		
	Realisasi Fisik Bulan ini				0,50 / 0,66 / 2,73 / 3,08 / 3,44 / 3,79 / 3,80 / 4,46 / 5,45 / 5,94 / 6,27 / 6,75		
	DEVIASI				**0,18 / 0,07 / 1,16 / 1,12 / 0,99 / 0,90 / 0,79 / 0,97 / 0,89 / 0,81 / 0,58 / 0,57**		

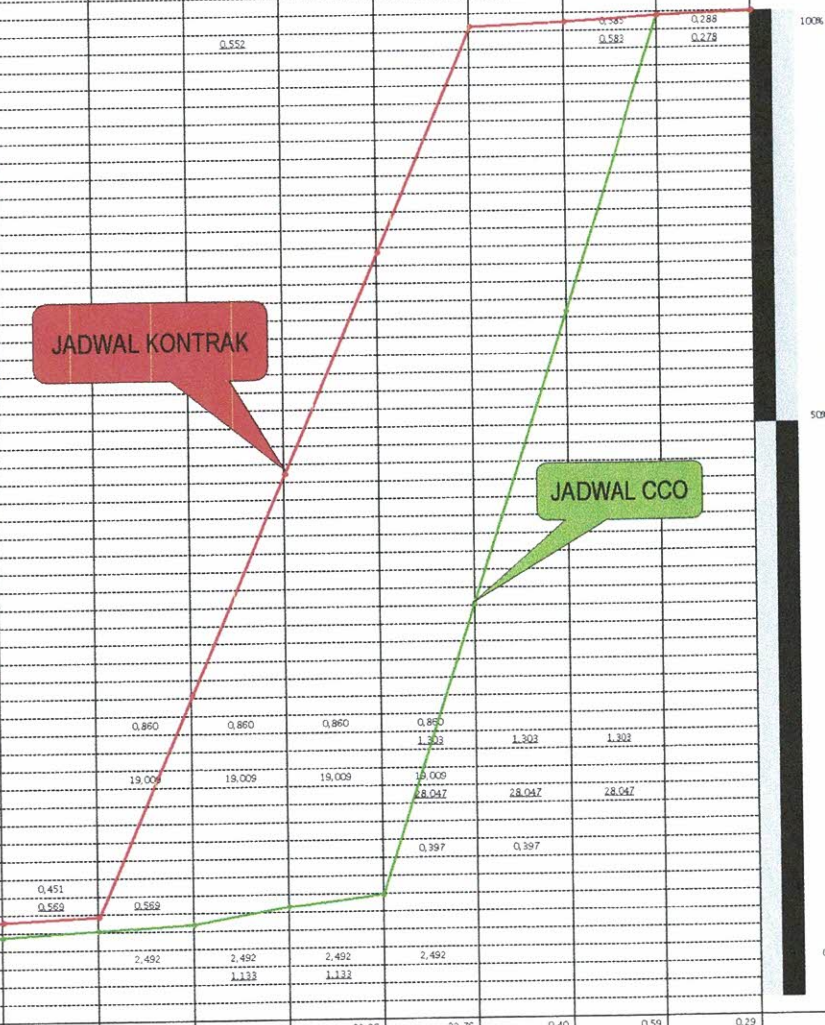

Disiapkan oleh,
PEJABAT PEMBUAT KOMITMEN

NAENY SOERYANI, S.T., M.T
NIP. 19761122 200604 2 011

Diperiksa Oleh,
KONSULTAN PENGAWAS
CV. ARMACO KONSULTAN

AZHARDI, ST
SUPERVISI ENGINEER


Disiapkan Oleh,
KONTRAKTOR PELAKSANA
CV. REISER KARYA BAKTI

YAN YEREM NAMANG, S.PD.T
PELAKSANA PEKERJAAN JALAN

JADWAL PELAKSANAAN PEKERJAAN BULAN KE 4
CV. REISER KARYA BAKTI

Nama Paket : Peningkatan Jalan Coastal Area Lanjutan, Kab. Karimun
Prop / Kab / Kodya : Kepulauan Riau / Karimun

NO	URAIAN	SATUAN	BOBOT KONTRAK (%)	BOBOT CCO (%)	JADWAL PELAKSANAAN																			PERSENTASE	KET
					BULAN 1		BULAN 3					BULAN 8					BULAN 13					BULAN 18					
					MINGGU							MINGGU					MINGGU					MINGGU					
					1	2	3	4	5	6	7	8	9	10	11	12	13	14	15	16	17	18	19	20	21		
					24 Jun 2025 - 29 Jun 2025	30 Jun 2025 - 30 Jun 2025	1 Jul 2025 - 6 Jul 2025	7 Jul 2025 - 13 Jul 2025	14 Jul 2025 - 20 Jul 2025	21 Jul 2025 - 27 Jul 2025	28 Jul 2025 - 31 Jul 2025	1 Aug 2025 - 3 Aug 2025	4 Aug 2025 - 10 Aug 2025	11 Aug 2025 - 17 Aug 2025	18 Aug 2025 - 24 Aug 2025	25 Aug 2025 - 31 Aug 2025	1 Sep 2025 - 7 Sep 2025	8 Sep 2025 - 14 Sep 2025	15 Sep 2025 - 21 Sep 2025	22 Sep 2025 - 28 Sep 2025	29 Sep 2025 - 30 Sep 2025	1 Oct 2025 - 5 Oct 2025	6 Oct 2025 - 12 Oct 2025	13 Oct 2025 - 19 Oct 2025	20 Oct 2025 - 21 Oct 2025		
	DIVISI 1. UMUM																								
1.2.	Mobilisasi	LS	3,313	3,313	0,315	0,273	0,578		0,251	0,324						0,637	0,637							0,585	0,288
					0,497	0,166	0,331	0,331	0,331	0,331					0,331				0,331	0,552	0,663			0,583	0,278
3.	Alat Pelindung Kerja dan Alat Pelindung Diri																								
SKb.1.1.22.(3b1)	Topi pelindung (Safety Helmet)	Buah	0,038	0,038			0,019	0,019																	
							0,038																		
SKb.1.1.22.(3b2)	Pelindung mata (Goggles, Spectacles)	Buah	0,027	0,027			0,013	0,013																	
							0,027																		
SKb.1.1.22.(3b5)	Pelindung telinga (Ear Plug, Ear Muff)	Pasang	0,181	0,181			0,090	0,090																	
							0,181																		
SKb.1.1.22.(3b7)	Sarung tangan (Safety Gloves)	Pasang	0,024	0,024			0,012	0,012																	
							0,024																		
SKb.1.1.22.(3b8)	Sepatu keselamatan (Safety Shoes, rubber safety shoes and toe cap)	Pasang	0,275	0,275			0,137	0,137																	
							0,275																		
SKb.1.1.22.(3b11)	Rompi keselamatan (Safety Vest)	Buah	0,023	0,023			0,011	0,011																	
							0,023																		
4.	Asuransi dan Perizinan terkait Keselamatan Konstruksi																								
	Asuransi (Construction All Risk/CAR)	LS	0,120	0,120			0,060	0,060																	
							0,120																		
6.	Fasilitas sarana, prasarana, dan alat kesehatan																								
SKb.1.1.22.(6a)	Peralatan P3K	Set	0,114	0,114			0,057	0,057																	
							0,114																		
7.	Rambu dan Perlengkapan lalu lintas yang diperlukan atau manajemen lalu lintas																								
SKb.1.1.22.(7a)	Rambu petunjuk	Buah	0,157	0,157					0,079	0,079															
							0,157																		
SKb.1.1.22.(7b)	Rambu larangan	Buah	0,157	0,157					0,079	0,079															
							0,157																		
SKb.1.1.22.(7c)	Rambu peringatan	Buah	0,157	0,157					0,079	0,079															
							0,157																		
SKb.1.1.22.(7f)	Kerucut lalu lintas (traffic cone)	Buah	0,442	0,442					0,221	0,221															
							0,442																		
	DIVISI 3. PEKERJAAN TANAH DAN GEOSINTETIK																								
3.1.(1)	Galian Biasa	M3	0,128	0,101					0,013	0,013	0,026	0,026	0,026	0,026	0,026										
							0,013	0,013	0,014	0,021	0,012														
	DIVISI 6. PERKERASAN ASPAL																								
6.1.(1)	Lapis Resap Pengikat - Aspal Cair/Emulsi	Liter	3,438	3,910															0,860	0,860	0,860	0,860			
																						1,303	1,303	1,303	
6.3(5a)	Laston Lapis Aus (AC-WC)	Ton	76,034	84,141															19,009	19,009	19,009	19,009			
																						28,047	28,047	28,047	
	DIVISI 9. PEKERJAAN HARIAN & PEKERJAAN LAIN-LAIN																								
9.2.(1)	Marka Jalan Termoplastik	M2	0,794	-																		0,397		0,397	
9.2.(10e)	Kereb Pracetak Jenis 5 (Penghalang Berparit / Barrier Gutter) t = 30 cm	M1	4,610	4,554										1,537	0,606	0,662	0,671	0,684	0,451	1,569					
												0,569	0,569	0,569	0,569	0,569	0,569								
												0,659	0,988	0,494		0,471	0,988	0,955							
	DIVISI 10. PEKERJAAN PEMELIHARAAN KINERJA																								
10.1.(9)	Perbaikan Campuran Aspal Panas	M3	9,969	2,267															2,492	2,492	2,492	2,492			
																			1,396	1,133	1,133				
																				0,871					
	Rencana Kemajuan Fisik Minggu ini		**100,00**	**100,00**	0,32	0,27	0,98	0,40	0,46	0,46	0,03	0,03	1,56	0,63	0,69	1,31	1,32	0,45	22,36	22,36	22,36	22,76	0,40	0,59	0,29
	Rencana Kemajuan Fisik Komulatif Minggu ini				0,32	0,59	1,57	1,97	2,42	2,88	2,91	2,93	4,49	5,13	5,81	7,12	8,44	8,89	31,25	53,61	75,97	98,73	99,13	99,71	100,00
	Rencana Kemajuan Fisik Minggu ini (CCO)								0,26	0,34	0,03	0,57	0,57	0,57	0,57	0,57	0,57	0,57	0,57	1,69	1,13	29,35	29,35	29,93	0,28
	Rencana Kemajuan Fisik Komulatif Minggu ini (CCO)								3,35	3,69	3,72	4,28	4,85	5,42	5,99	6,56	7,13	7,70	8,27	9,95	11,09	40,44	69,79	99,72	100,00
	Realisasi Fisik Minggu ini				0,50	0,17	2,07	0,35	0,36	0,35	0,01	0,66	0,99	0,49	0,33	0,47	0,99	0,95	1,73	0,87	0,66				
	Realisasi Fisik Bulan ini				0,50	0,66	2,73	3,08	3,44	3,79	3,80	4,46	5,45	5,94	6,27	6,75	7,73	8,69	10,42	11,29	11,95				
	DEVIASI				**0,18**	**0,07**	**1,16**	**1,12**	**0,09**	**0,10**	**0,09**	**0,18**	**0,60**	**0,52**	**0,28**	**0,18**	**0,60**	**0,99**	**2,15**	**1,33**	**0,86**				

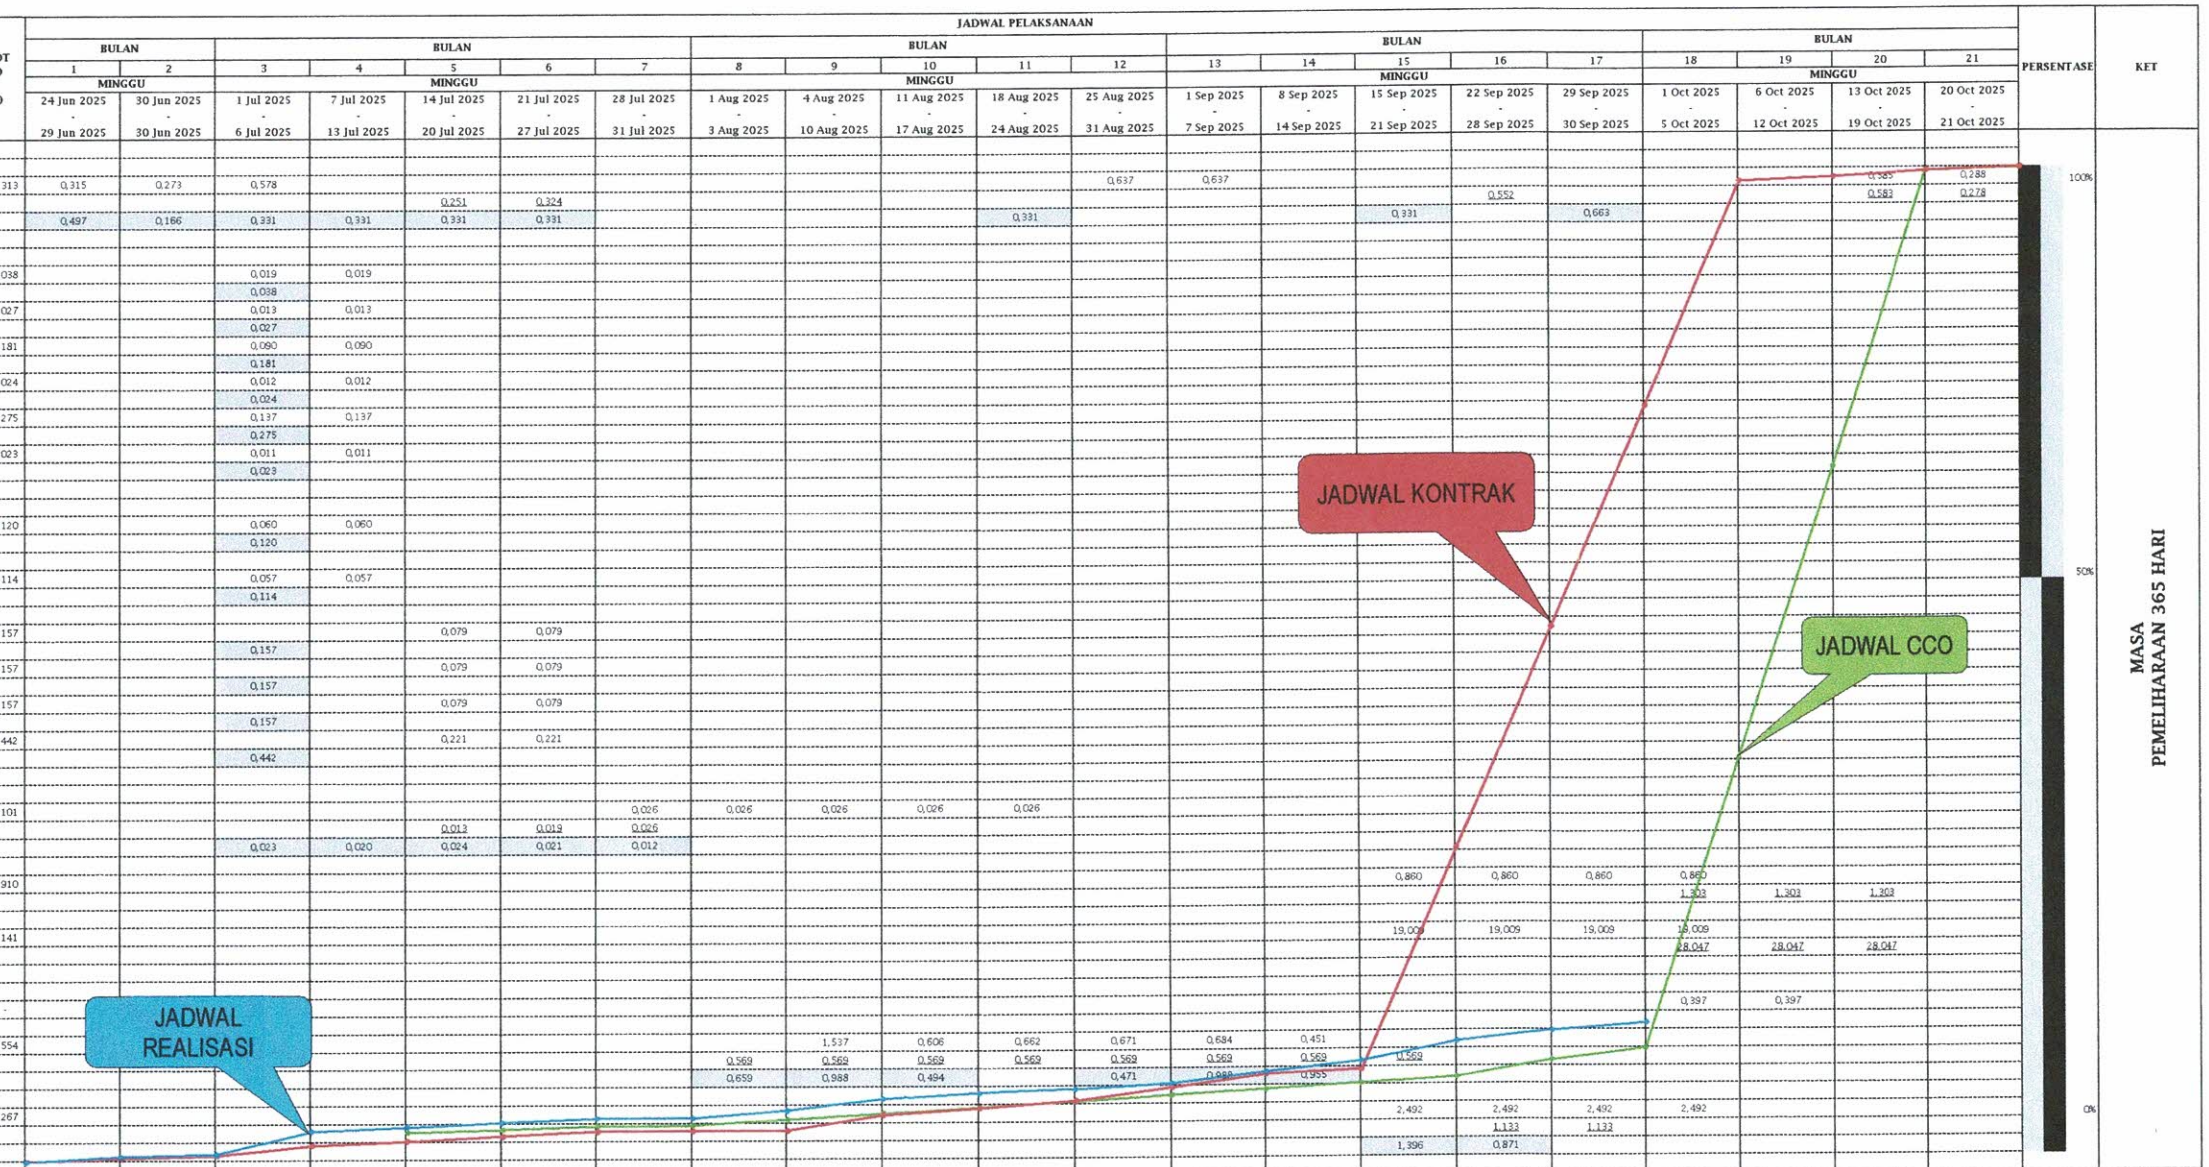

Diketahui oleh,
PEJABAT PEMBUAT KOMITMEN

NADNY SOERYANI, S.T., M.T
NIP. 19781122 200604 2 011

Diperiksa Oleh,
KONSULTAN PENGAWAS
CV. ARMACO KONSULTAN

SUPERVISI ENGINEER

Disiapkan Oleh,
KONTRAKTOR PELAKSANA
CV. REISER KARYA BAKTI

YAN TERRY NAMANG, A.Md.T
PELAKSANA PEKERJAAN JALAN