PEMERINTAH PROVINSI KEPULAUN RIAU
SATUAN POLISI PAMONG PRAJA DAN PENANGGULANGAN KEBAKARAN

SHOP DRAWING

PROGRAM :
PROGRAM PENUJANG URUSAN PEMERINTAHAN DAERAH PROVINSI

KEGIATAN :
PEMELIHARAAN BARANG MILIK DAERAH PENUNJANG URUSAN PEMERINTAHAN DAERAH

PEKERJAAN :
BELANJA PEMELIHARAAN BANGUNAN GEDUNG-BANGUNAN GEDUNG-TEMPAT KERJA-BANGUNAN GEDUNG KANTOR

KONTRAKTOR PELAKSANA :

MBB
KONTRAKTOR – PENGADAAN BARANG DAN JASA
Jl. Suka Jaya Komp. Asoka Indah No. 28 Km. 7 Kota Tanjung Pinang Prov. Kepulauan Riau
Email : melayubetuahberkah@gmail.com Cp. 082283161466

PEMERINTAH PROVINSI KEPULAUAN RIAU

SATUAN POLISI PAMONG PRAJA DAN PENANGGULANGAN KEBEKARAN

LEMBAR PENGESAHAN

PEKERJAAN :

BELANJA PEMELIHARAAN BANGUNAN GEDUNG-BANGUNAN GEDUNG-TEMPAT KERJA-BANGUNAN GEDUNG KANTOR

DIPERIKSA OLEH :
KONTRAKTOR PELAKSANA
CV. MELAYU BETUAH BERKAH


NOVAN DAMIRI
DIREKTUR

DIBUAT OLEH :
KONTRAKTOR PELAKSANA
CV. MELAYU BETUAH BERKAH

FAHRUL ANDRYAN NUGROHO
PELAKSANA LAPANGAN

DIKETAHUI OLEH :
PEJABAT PEMBUAT KOMITMEN (PPK)
SATUAN POLISI PAMONG PRAJA DAN PENANGGULANGAN KEBEKARAN

MUHAMMAD NURYANI, ST., MH
NIP :19770625 200701 1 024

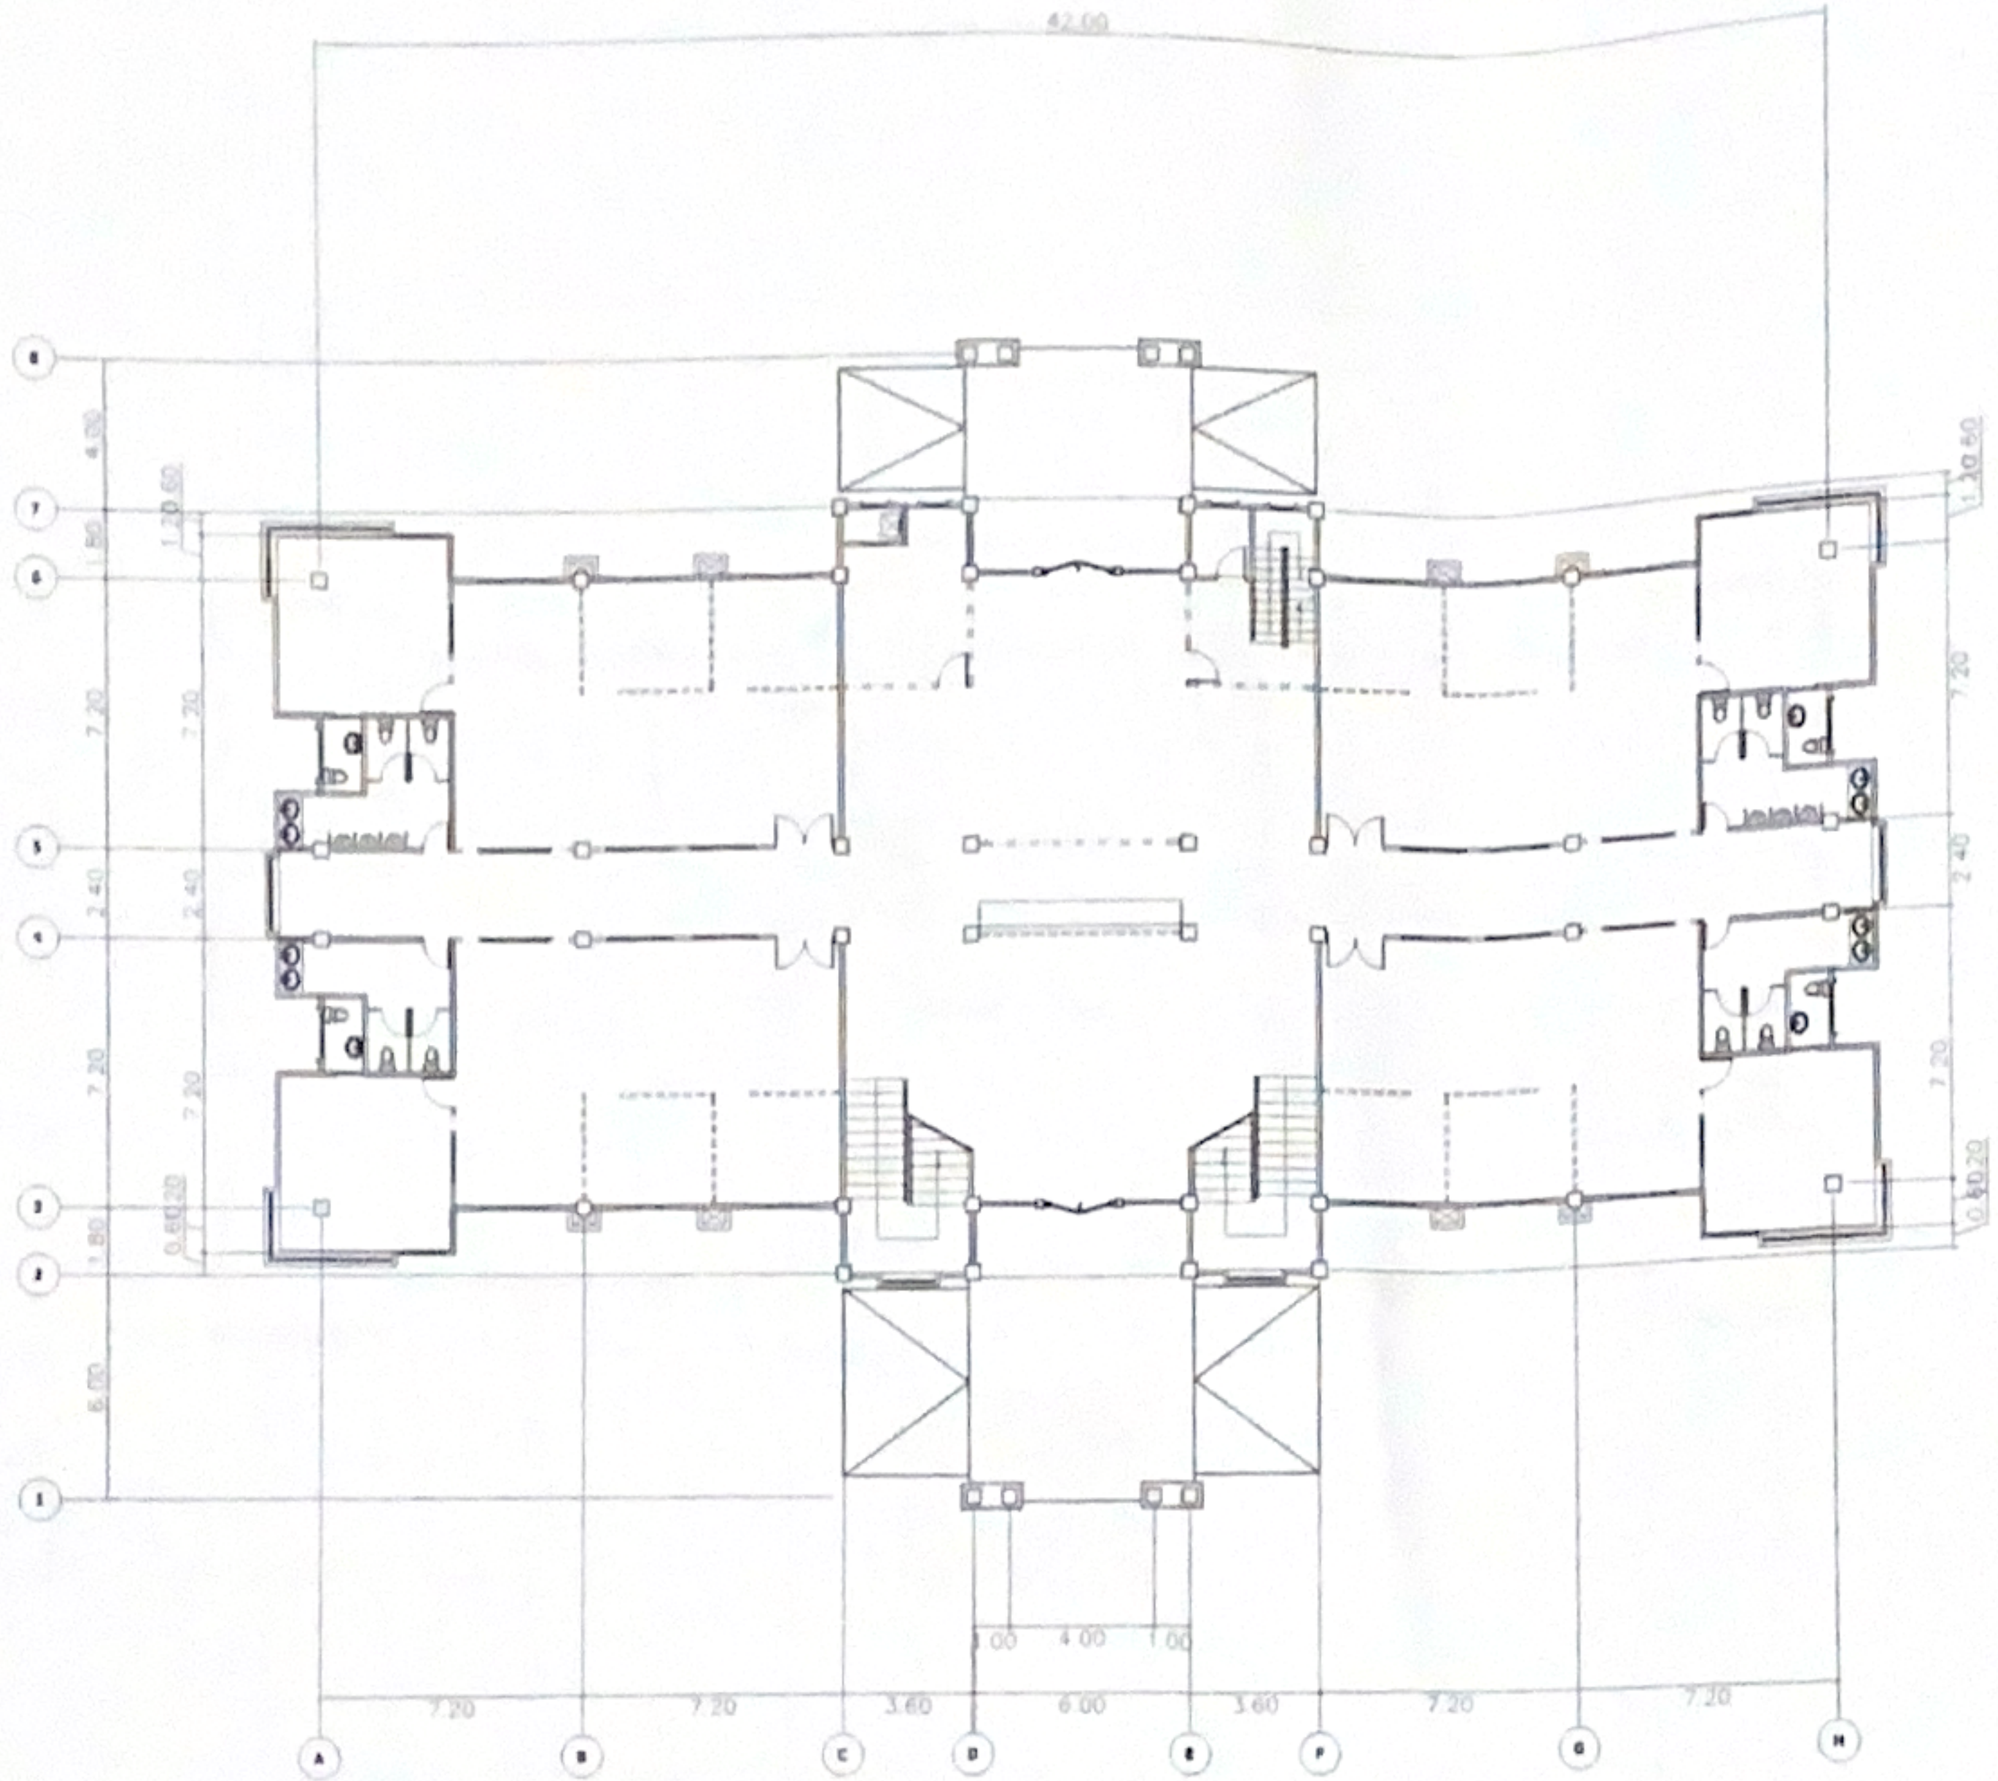

DENAH LANTAI 1

SKALA 1 : 225

PEMERINTAH PROVINSI KEPULAUAN RIAU
SATUAN POLISI PAMONG PRAJA DAN PENANGGULANGAN KEBEKARAN

REVISI GAMBAR

NO.	TANGGAL	KETERANGAN

PROGRAM

PROGRAM PENUJANG URUSAN PEMERINTAHAN DAERAH PROVINSI

KEGIATAN

PEMELIHARAAN BARANG MILIK DAERAH PENUNJANG URUSAN PEMERINTAHAN DAERAH

SUB KEGIATAN

PEMERINTAHAN/ REHABILITASI SARANA DAN PRASARANA GEDUNG KANTOR ATAU BANGUNAN LAINNYA

PEKERJAAN

BELANJA PEMELIHARAAN BANGUNAN GEDUNG-BANGUNAN GEDUNG-TEMPAT KERJA-BANGUNAN GEDUNG KANTOR


DIBUAT OLEH

KONTRAKTOR PELAKSANA
CV. MELAYU BETUAH BERKAH

FAHRUL ANDRYAN NUGROHO
Pelaksana

Skala	No Gambar	Jml. gambar
1 : 225	01	-

ASBUILT DRAWING

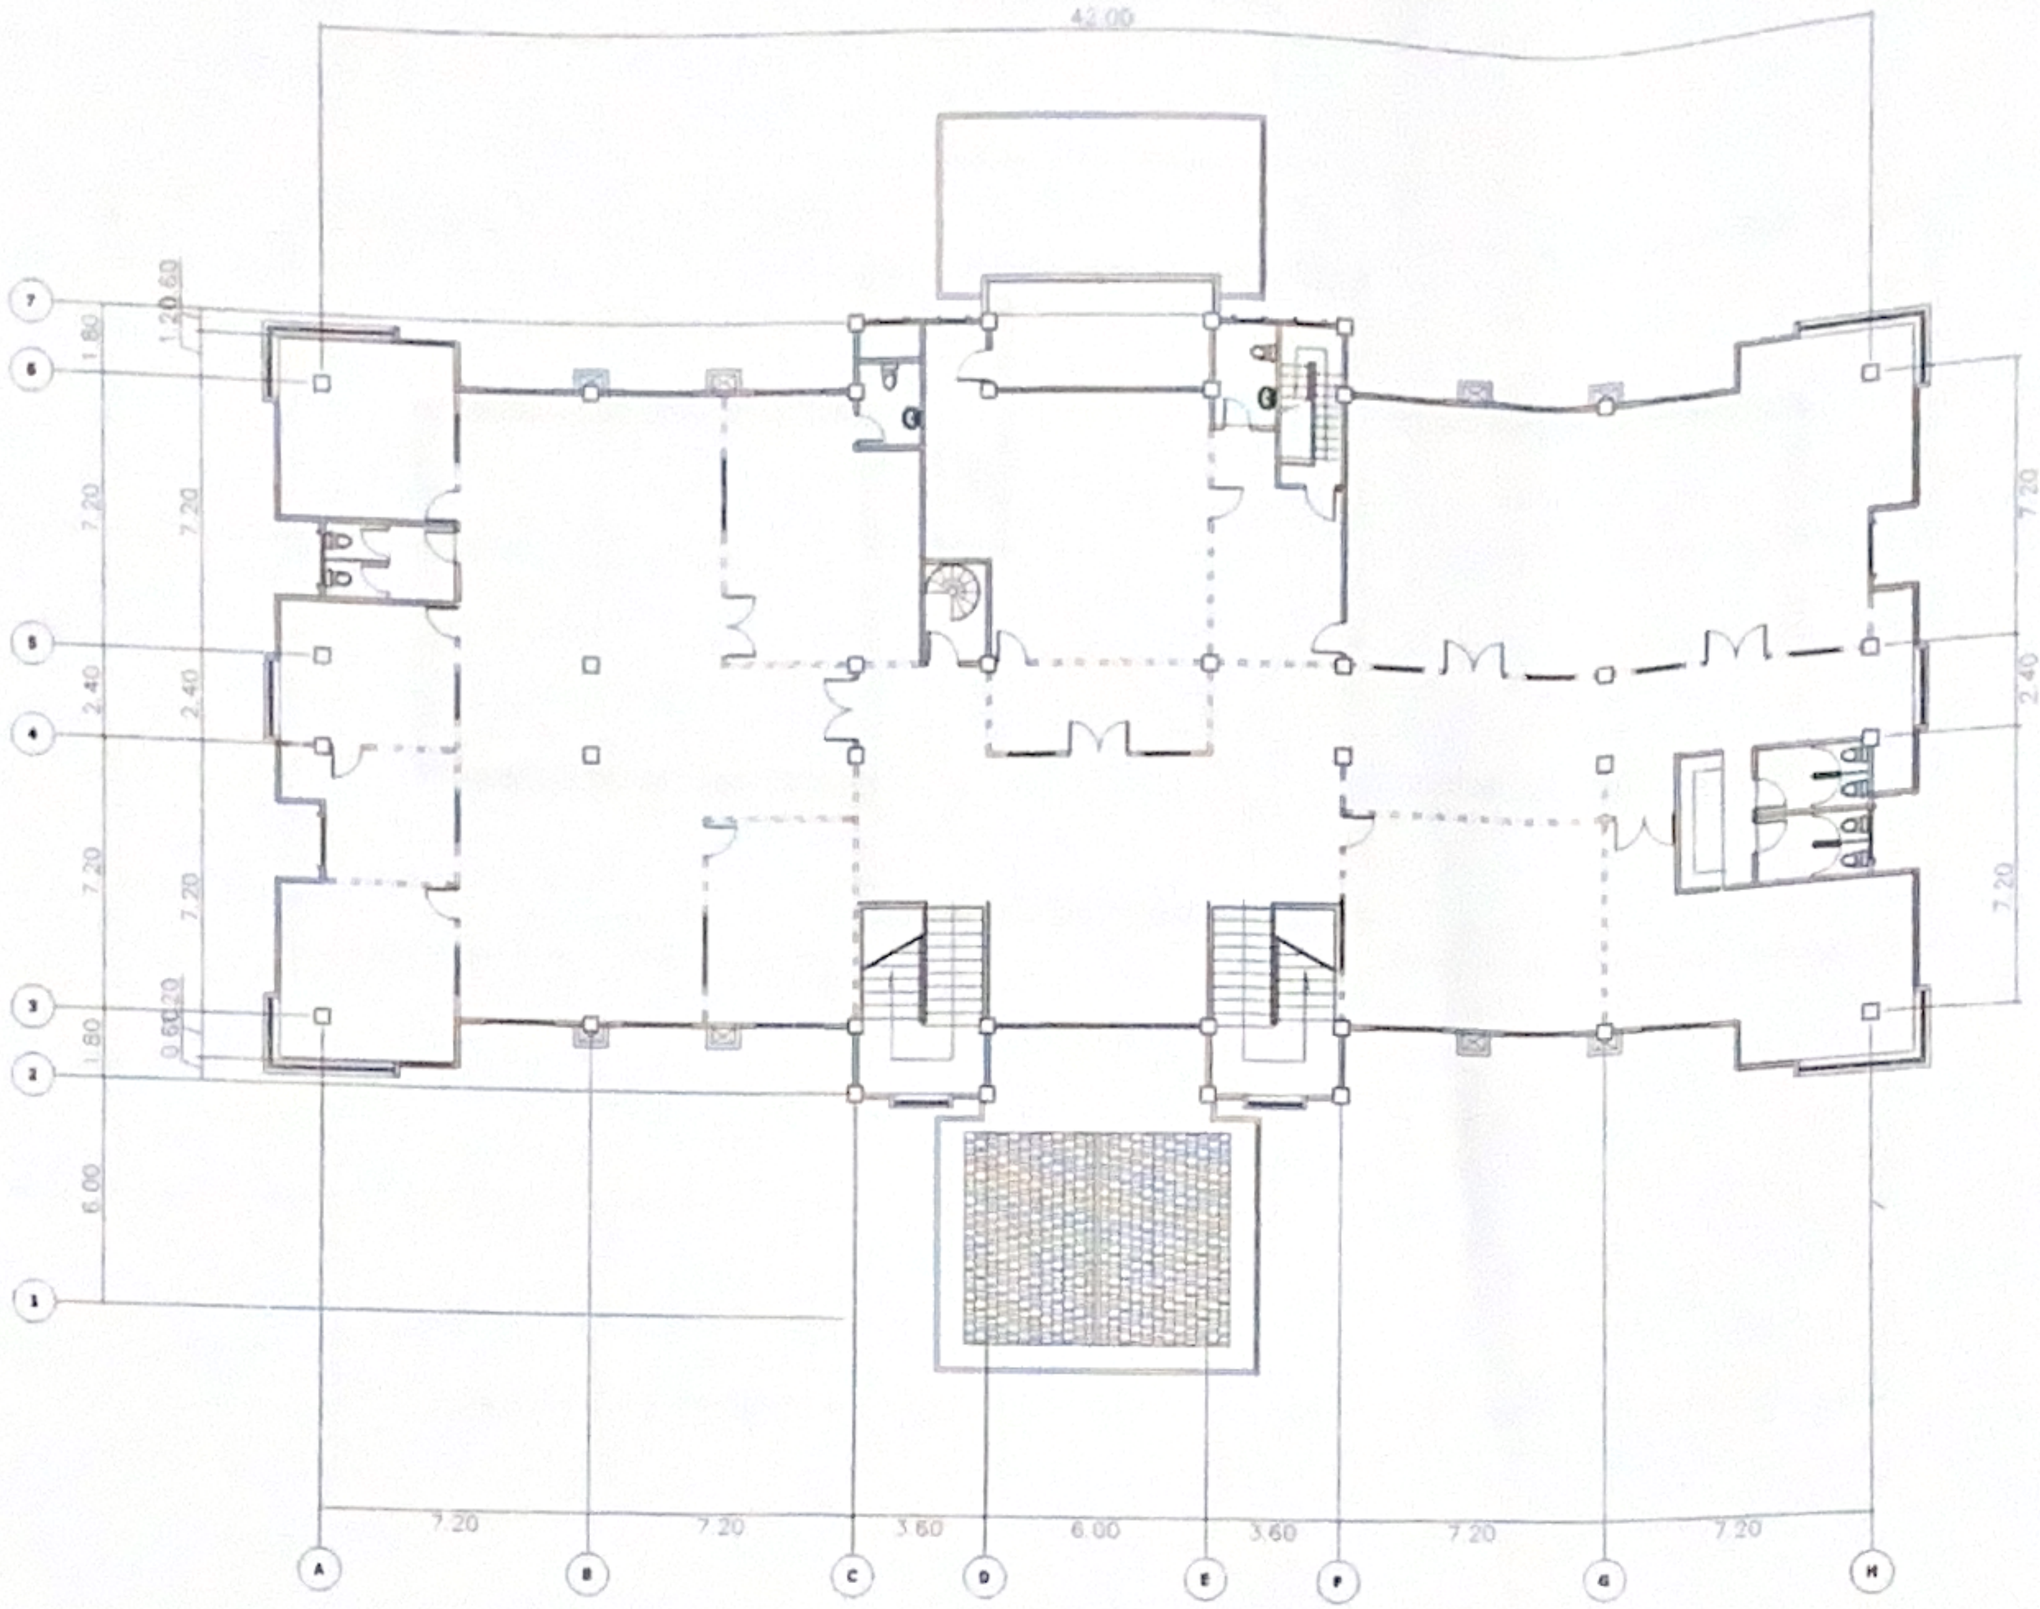

DENAH LANTAI 2

SKALA 1 : 225

PEMERINTAH PROVINSI KEPULAUAN RIAU
SATUAN POLISI PAMONG PRAJA DAN PENANGGULANGAN KEBEKARAN

REVISI GAMBAR

NO.	TANGGAL	KETERANGAN

PROGRAM

PROGRAM PENUJANG URUSAN PEMERINTAHAN DAERAH PROVINSI

KEGIATAN

PEMELIHARAAN BARANG MILIK DAERAH PENUNJANG URUSAN PEMERINTAHAN DAERAH

SUB KEGIATAN

PEMERINTAHAN/ REHABILITASI SARANA DAN PRASARANA GEDUNG KANTOR ATAU BANGUNAN LAINNYA

PEKERJAAN

BELANJA PEMELIHARAAN BANGUNAN GEDUNG-BANGUNAN GEDUNG-TEMPAT KERJA-BANGUNAN GEDUNG KANTOR


DIBUAT OLEH

KONTRAKTOR PELAKSANA
CV. MELAYU BETUAH BERKAH

FAHRUL ANDRYAN NUGROHO
Pelaksana

Skala	No Gambar	Jml. gambar
1 : 225		

ASBUILT DRAWING

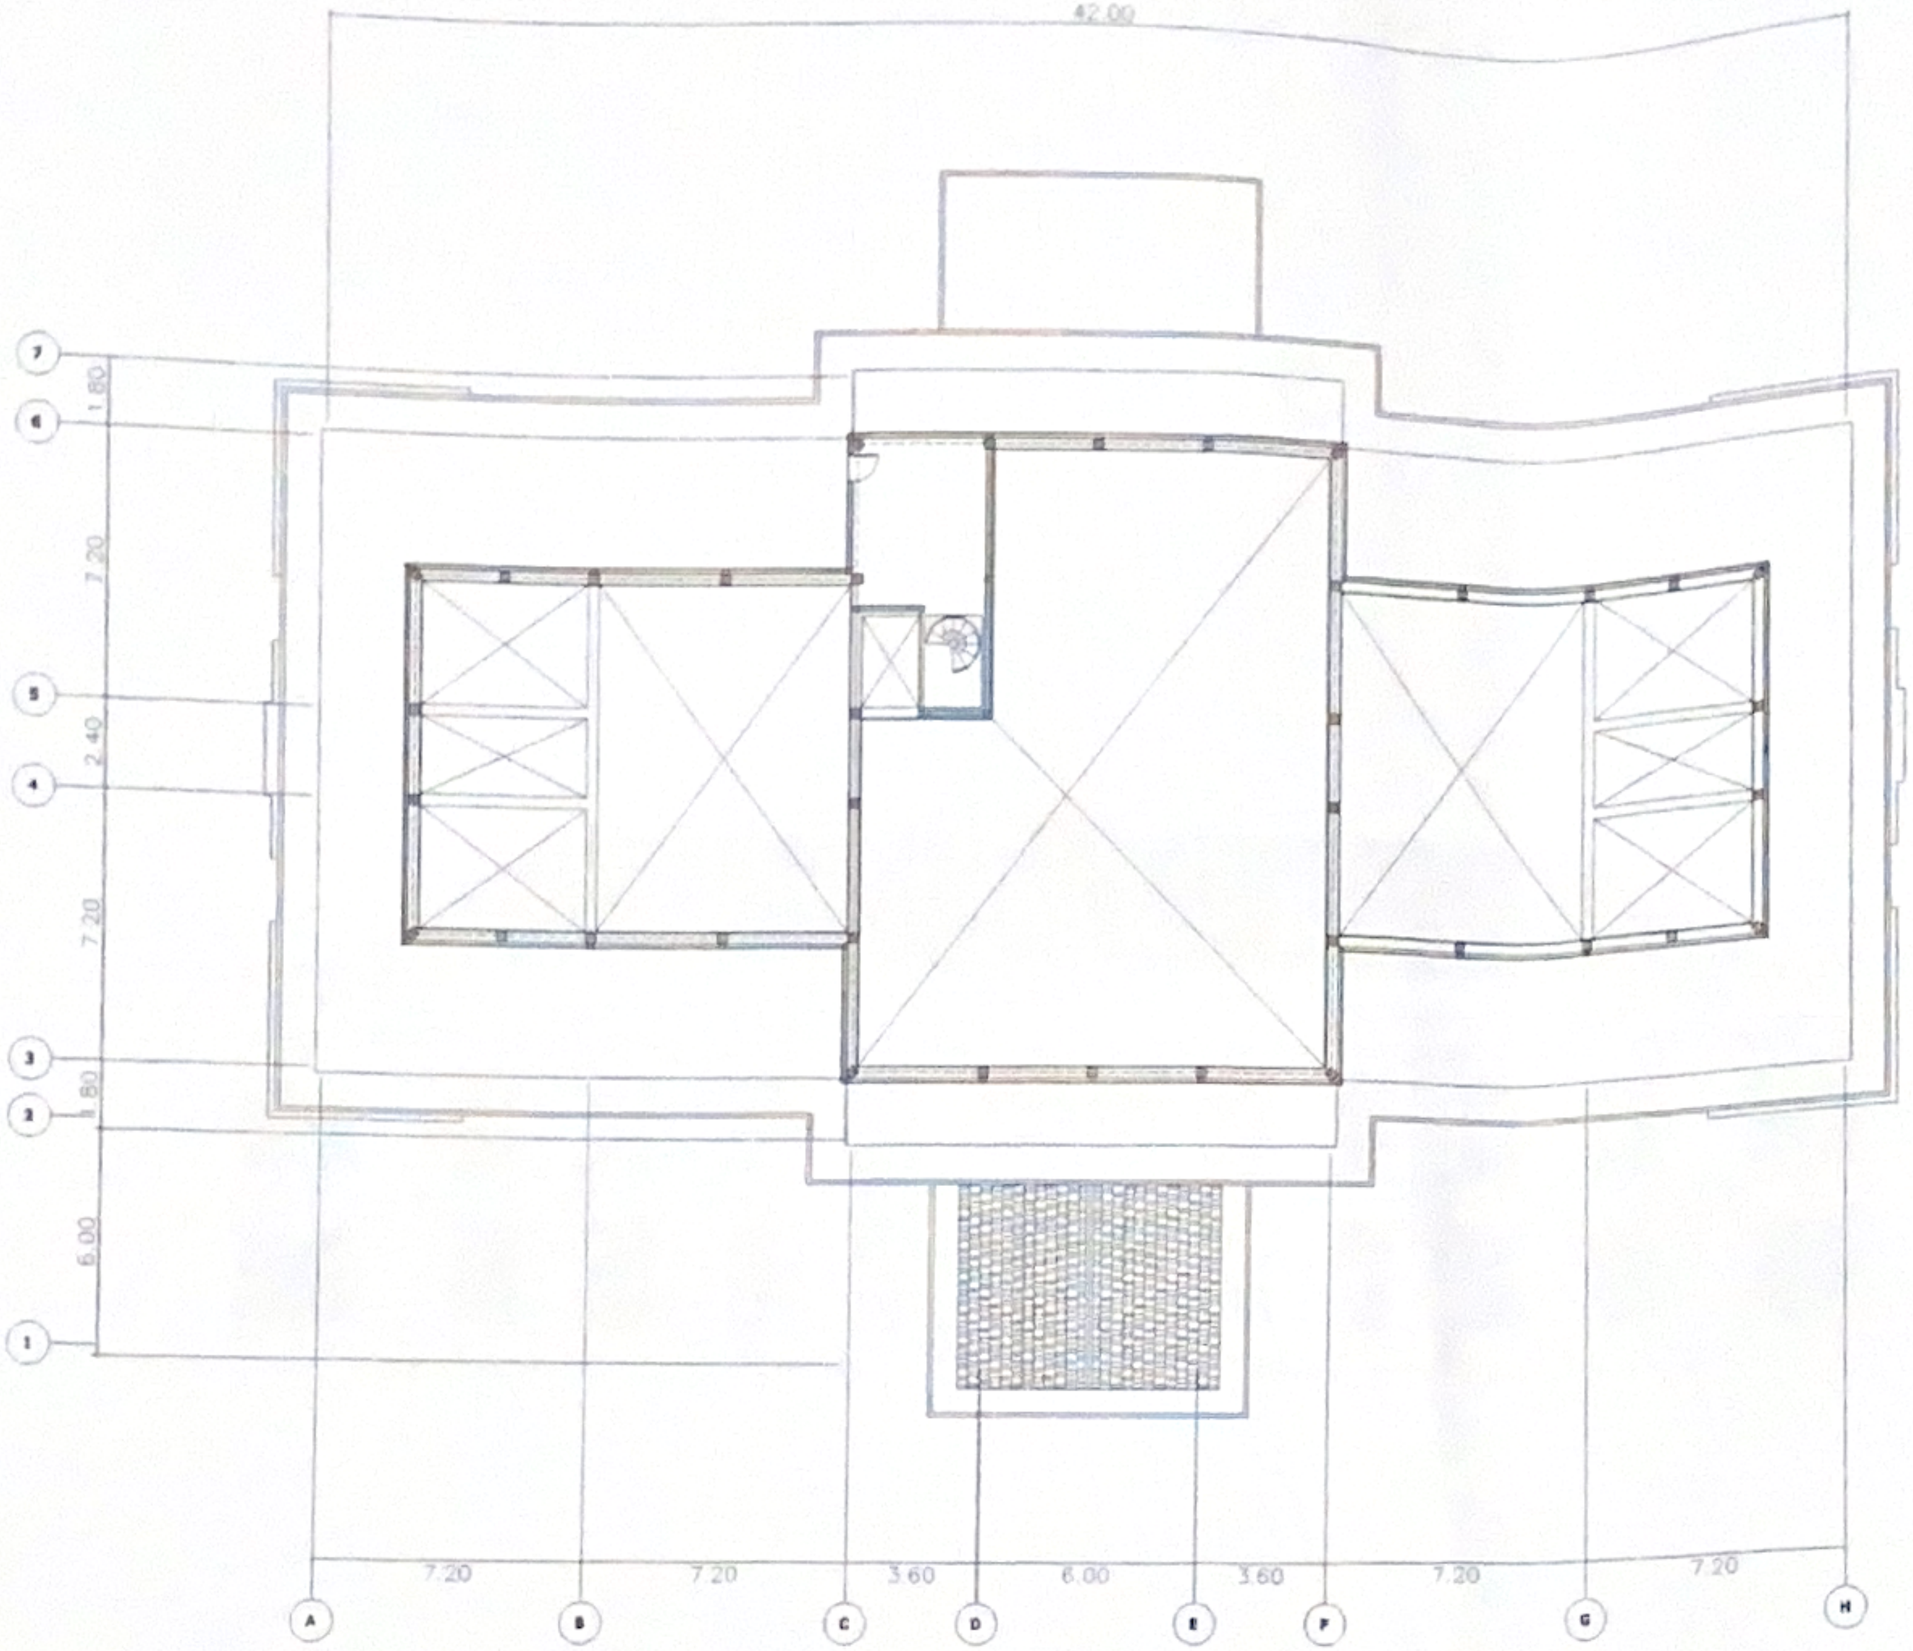

DENAH LANTAI 3

SKALA 1 :225

PEMERINTAH PROVINSI KEPULAUAN RIAU
SATUAN POLISI PAMONG PRAJA DAN PENANGGULANGAN KEBEKARAN

REVISI GAMBAR		
NO.	TANGGAL	KETERANGAN

PROGRAM

PROGRAM PENUJANG URUSAN PEMERINTAHAN DAERAH PROVINSI

KEGIATAN

PEMELIHARAAN BARANG MILIK DAERAH PENUNJANG URUSAN PEMERINTAHAN DAERAH

SUB KEGIATAN

PEMERINTAHAN/ REHABILITASI SARANA DAN PRASARANA GEDUNG KANTOR ATAU BANGUNAN LAINNYA

PEKERJAAN

BELANJA PEMELIHARAAN BANGUNAN GEDUNG-BANGUNAN GEDUNG-TEMPAT KERJA-BANGUNAN GEDUNG KANTOR

DIBUAT OLEH

KONTRAKTOR PELAKSANA

CV. MELAYU BETUAH BERKAH

FAHRUL ANDRYAN NUGROHO
Pelaksana

Skala	No Gambar	Jml. gambar
1 : 225		-

ASBUILT DRAWING



TAMPAK DEPAN

SKALA 1 : 225

PEMERINTAH PROVINSI KEPULAUAN RIAU
SATUAN POLISI PAMONG PRAJA DAN
PENANGGULANGAN KEBEKARAN

REVISI GAMBAR

NO.	TANGGAL	KETERANGAN

PROGRAM

PROGRAM PENUJANG
URUSAN PEMERINTAHAN
DAERAH PROVINSI

KEGIATAN

PEMELIHARAAN BARANG MILIK
DAERAH PENUNJANG URUSAN
PEMERINTAHAN DAERAH

SUB KEGIATAN

PEMERINTAHAN/ REHABILITASI
SARANA DAN PRASARANA GEDUNG
KANTOR ATAU BANGUNAN LAINNYA

PEKERJAAN

BELANJA PEMELIHARAAN BANGUNAN GEDUNG-BANGUNAN GEDUNG-TEMPAT KERJA-BANGUNAN GEDUNG KANTOR


DIBUAT OLEH

KONTRAKTOR PELAKSANA
CV. MELAYU BETUAH BERKAH

FAHRUL ANDRYAN NUGROHO
Pelaksana


Skala	No Gambar	Jml. gambar
1 : 225		-

ASBUILT DRAWING

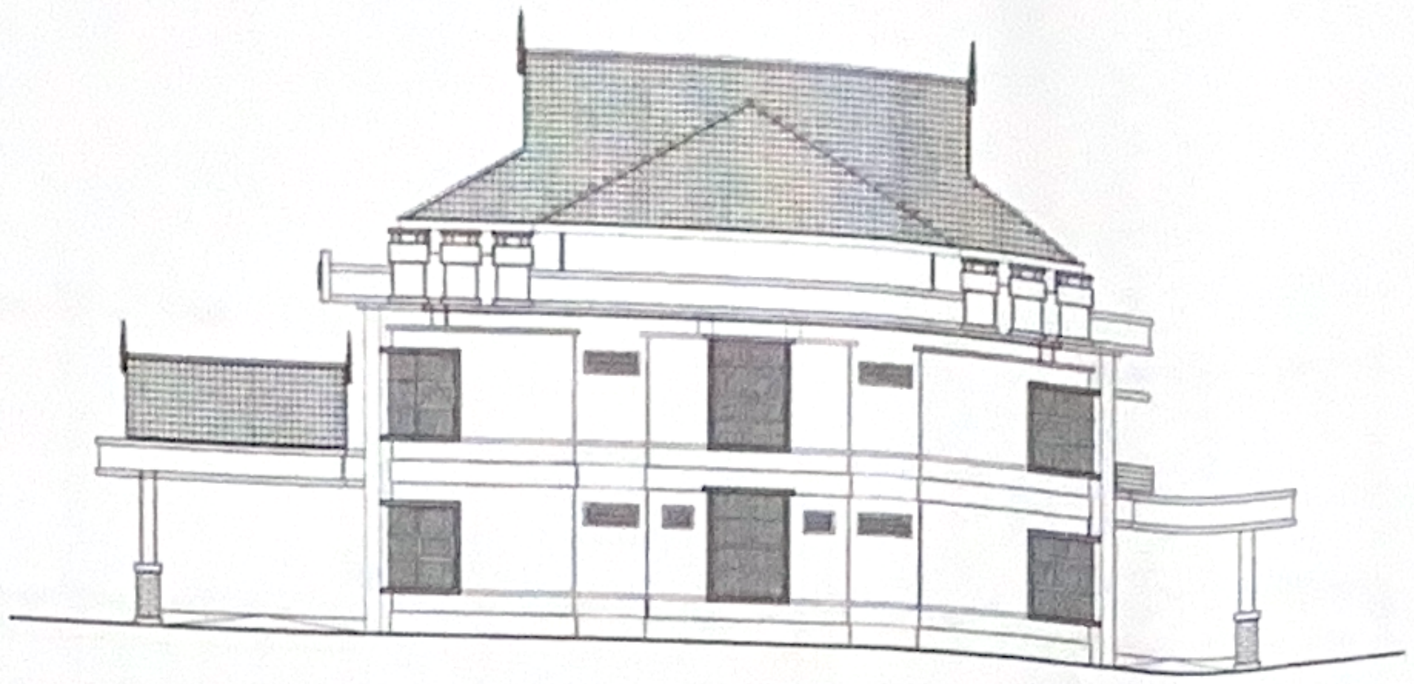

TAMPAK SAMPING KANAN

SKALA 1 : 225

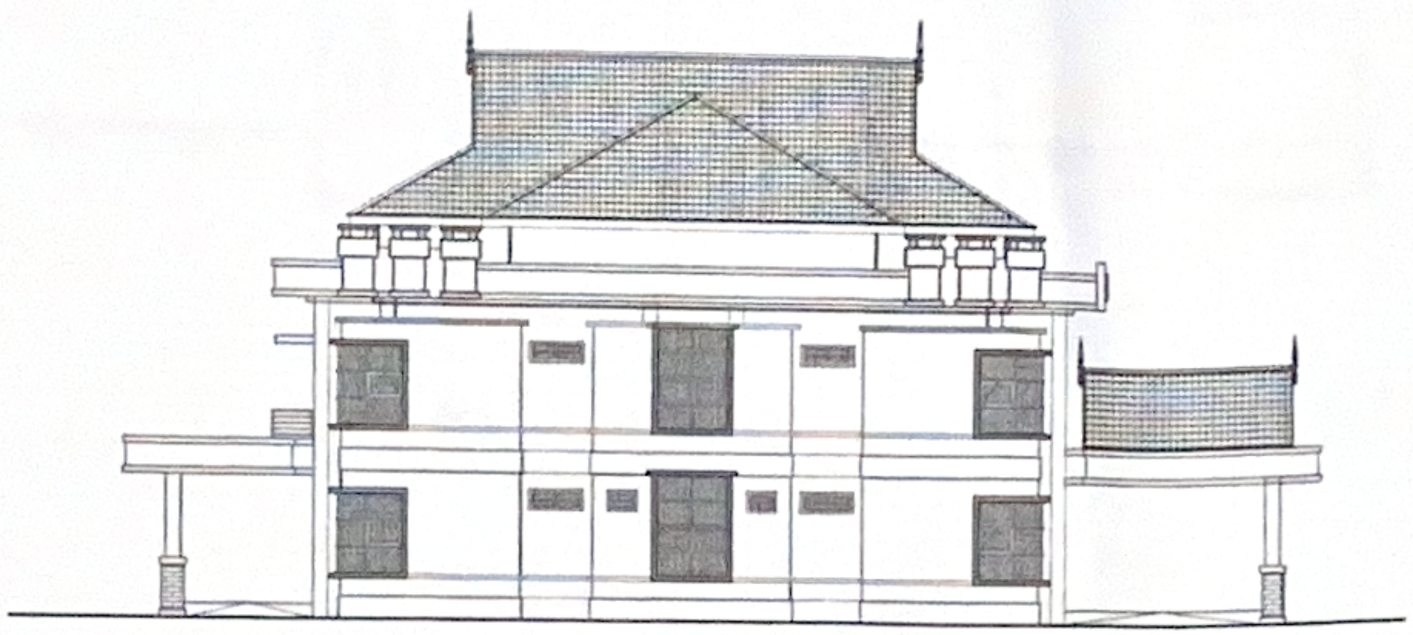

TAMPAK SAMPING KIRI

SKALA 1 : 225

PEMERINTAH PROVINSI KEPULAUAN RIAU
SATUAN POLISI PAMONG PRAJA DAN
PENANGGULANGAN KEBEKARAN

REVISI GAMBAR

NO.	TANGGAL	KETERANGAN

PROGRAM

PROGRAM PENUJANG URUSAN PEMERINTAHAN DAERAH PROVINSI

KEGIATAN

PEMELIHARAAN BARANG MILIK DAERAH PENUNJANG URUSAN PEMERINTAHAN DAERAH

SUB KEGIATAN

PEMERINTAHAN/ REHABILITASI SARANA DAN PRASARANA GEDUNG KANTOR ATAU BANGUNAN LAINNYA

PEKERJAAN

BELANJA PEMELIHARAAN BANGUNAN GEDUNG-BANGUNAN GEDUNG-TEMPAT KERJA-BANGUNAN GEDUNG KANTOR


DIBUAT OLEH

KONTRAKTOR PELAKSANA
CV. MELAYU BETUAH BERKAH

FAHRUL ANDRYAN NUGROHO
Pelaksana

Skala	No Gambar	Jml. gambar
1 : 225		-

ASBUILT DRAWING

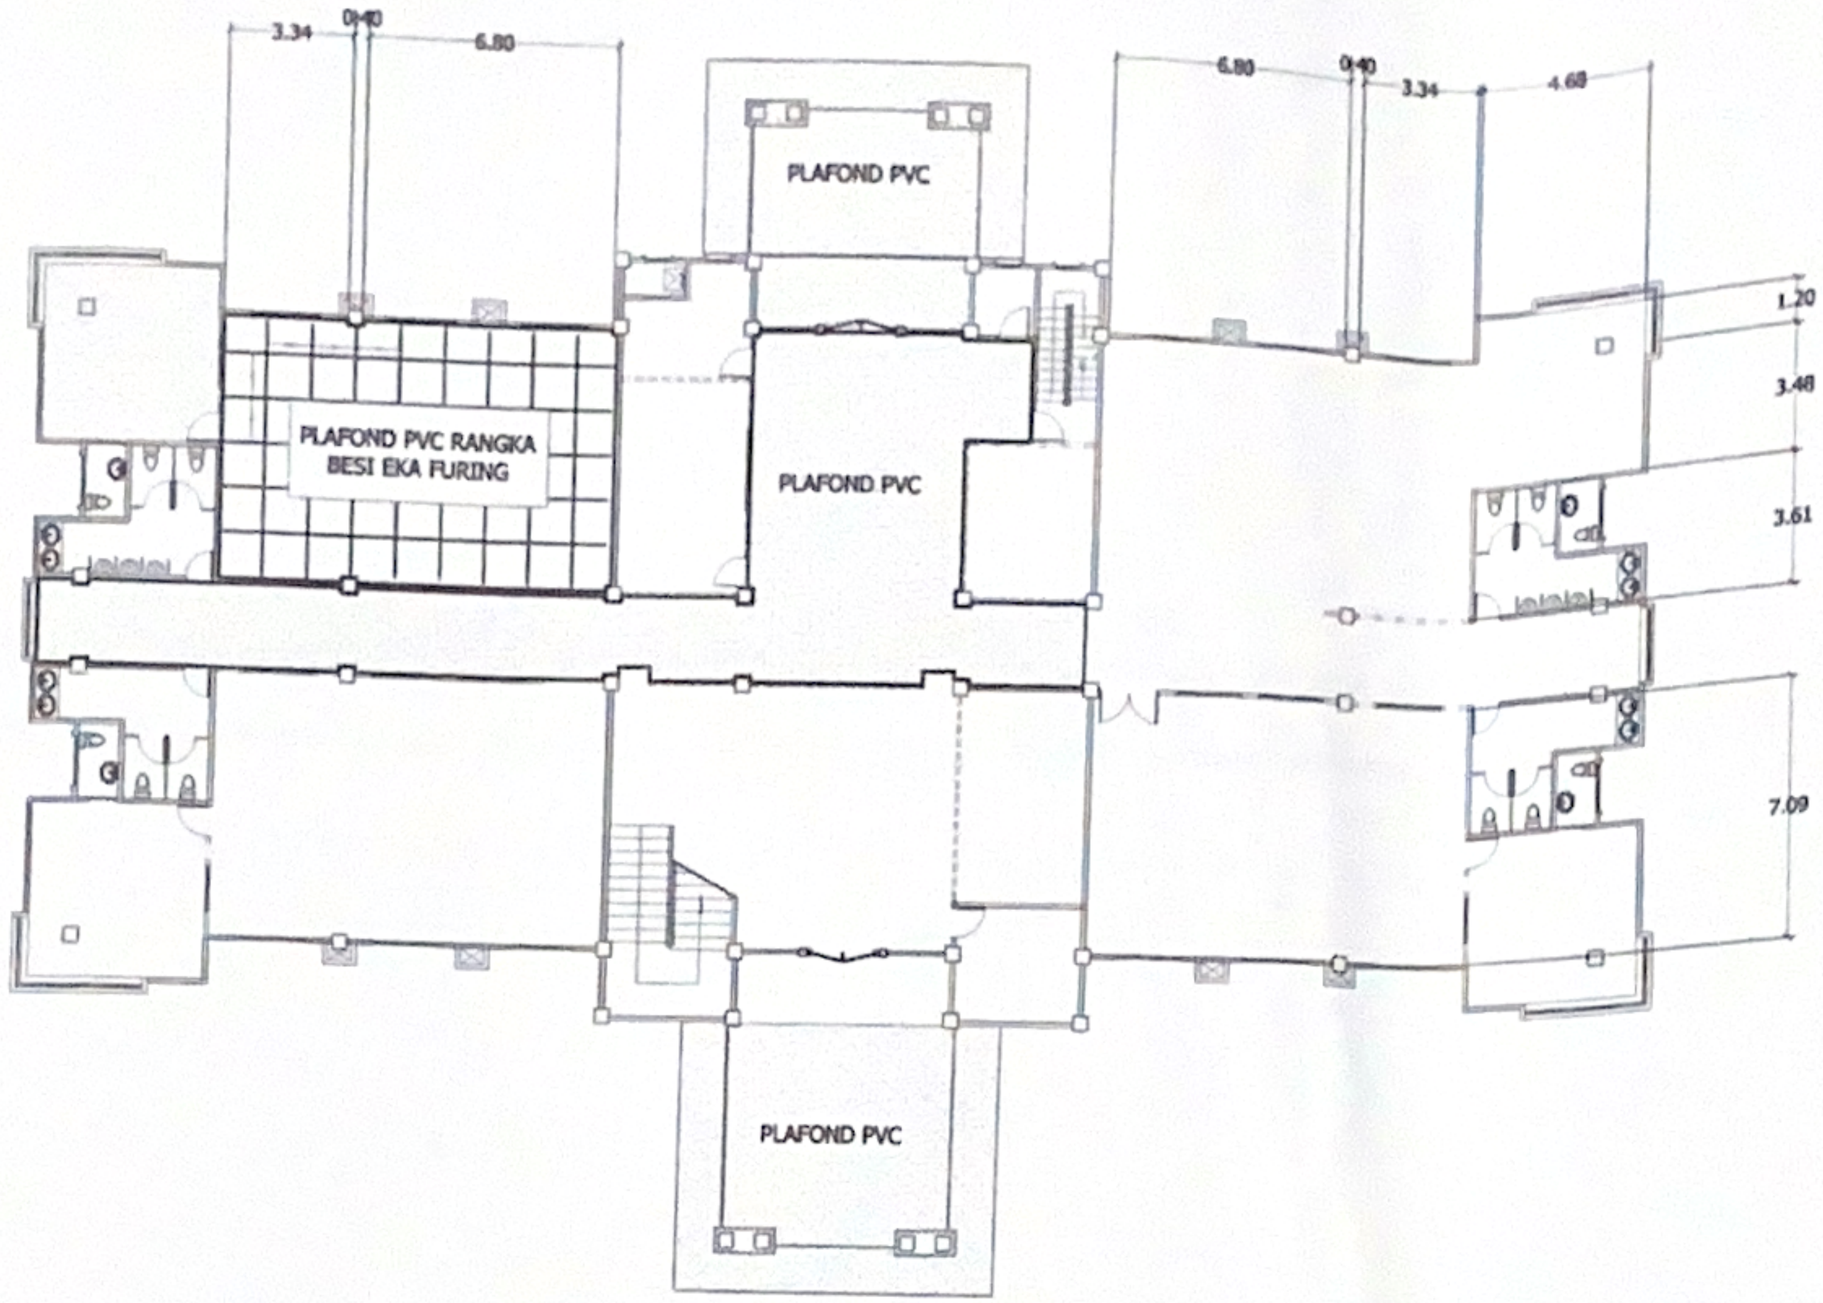

RENC. DENAH REHAB PLAFOND LT.1

SKALA 1 : 225

PEMERINTAH PROVINSI KEPULAUAN RIAU
SATUAN POLISI PAMONG PRAJA DAN PENANGGULANGAN KEBEKARAN

REVISI GAMBAR

NO.	TANGGAL	KETERANGAN

PROGRAM

PROGRAM PENUJANG URUSAN PEMERINTAHAN DAERAH PROVINSI

KEGIATAN

PEMELIHARAAN BARANG MILIK DAERAH PENUNJANG URUSAN PEMERINTAHAN DAERAH

SUB KEGIATAN

PEMERINTAHAN/ REHABILITASI SARANA DAN PRASARANA GEDUNG KANTOR ATAU BANGUNAN LAINNYA

PEKERJAAN

BELANJA PEMELIHARAAN BANGUNAN GEDUNG-BANGUNAN GEDUNG-TEMPAT KERJA-BANGUNAN GEDUNG KANTOR

DIBUAT OLEH


KONTRAKTOR PELAKSANA

CV. MELAYU BETUAH BERKAH

FAHRUL ANDRYAN NUGROHO
Pelaksana

Skala	No Gambar	Jml. gambar
1 : 225		-

ASBUILT DRAWING

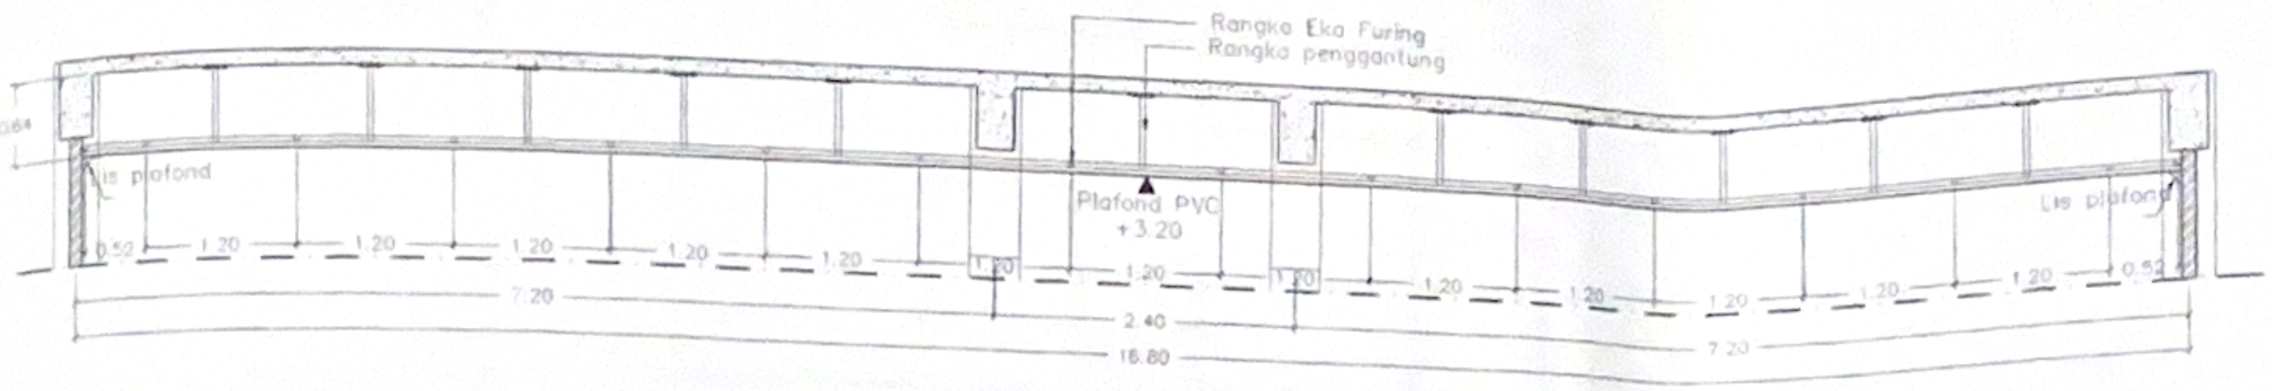

RENC. DETAIL PLAFOND LT.1 (POT. A)

SKALA 1 : 75

PEMERINTAH PROVINSI KEPULAUAN RIAU
SATUAN POLISI PAMONG PRAJA DAN PENANGGULANGAN KEBEKARAN

REVISI GAMBAR

NO.	TANGGAL	KETERANGAN

PROGRAM

PROGRAM PENUJANG URUSAN PEMERINTAHAN DAERAH PROVINSI

KEGIATAN

PEMELIHARAAN BARANG MILIK DAERAH PENUNJANG URUSAN PEMERINTAHAN DAERAH

SUB KEGIATAN

PEMERINTAHAN/ REHABILITASI SARANA DAN PRASARANA GEDUNG KANTOR ATAU BANGUNAN LAINNYA

PEKERJAAN

BELANJA PEMELIHARAAN BANGUNAN GEDUNG-BANGUNAN GEDUNG-TEMPAT KERJA-BANGUNAN GEDUNG KANTOR


DIBUAT OLEH

KONTRAKTOR PELAKSANA
CV. MELAYU BETUAH BERKAH

FAHRUL ANDRYAN NUGROHO
Pelaksana

Skala	No Gambar	Jml. gambar
1 : 75		-

ASBUILT DRAWING

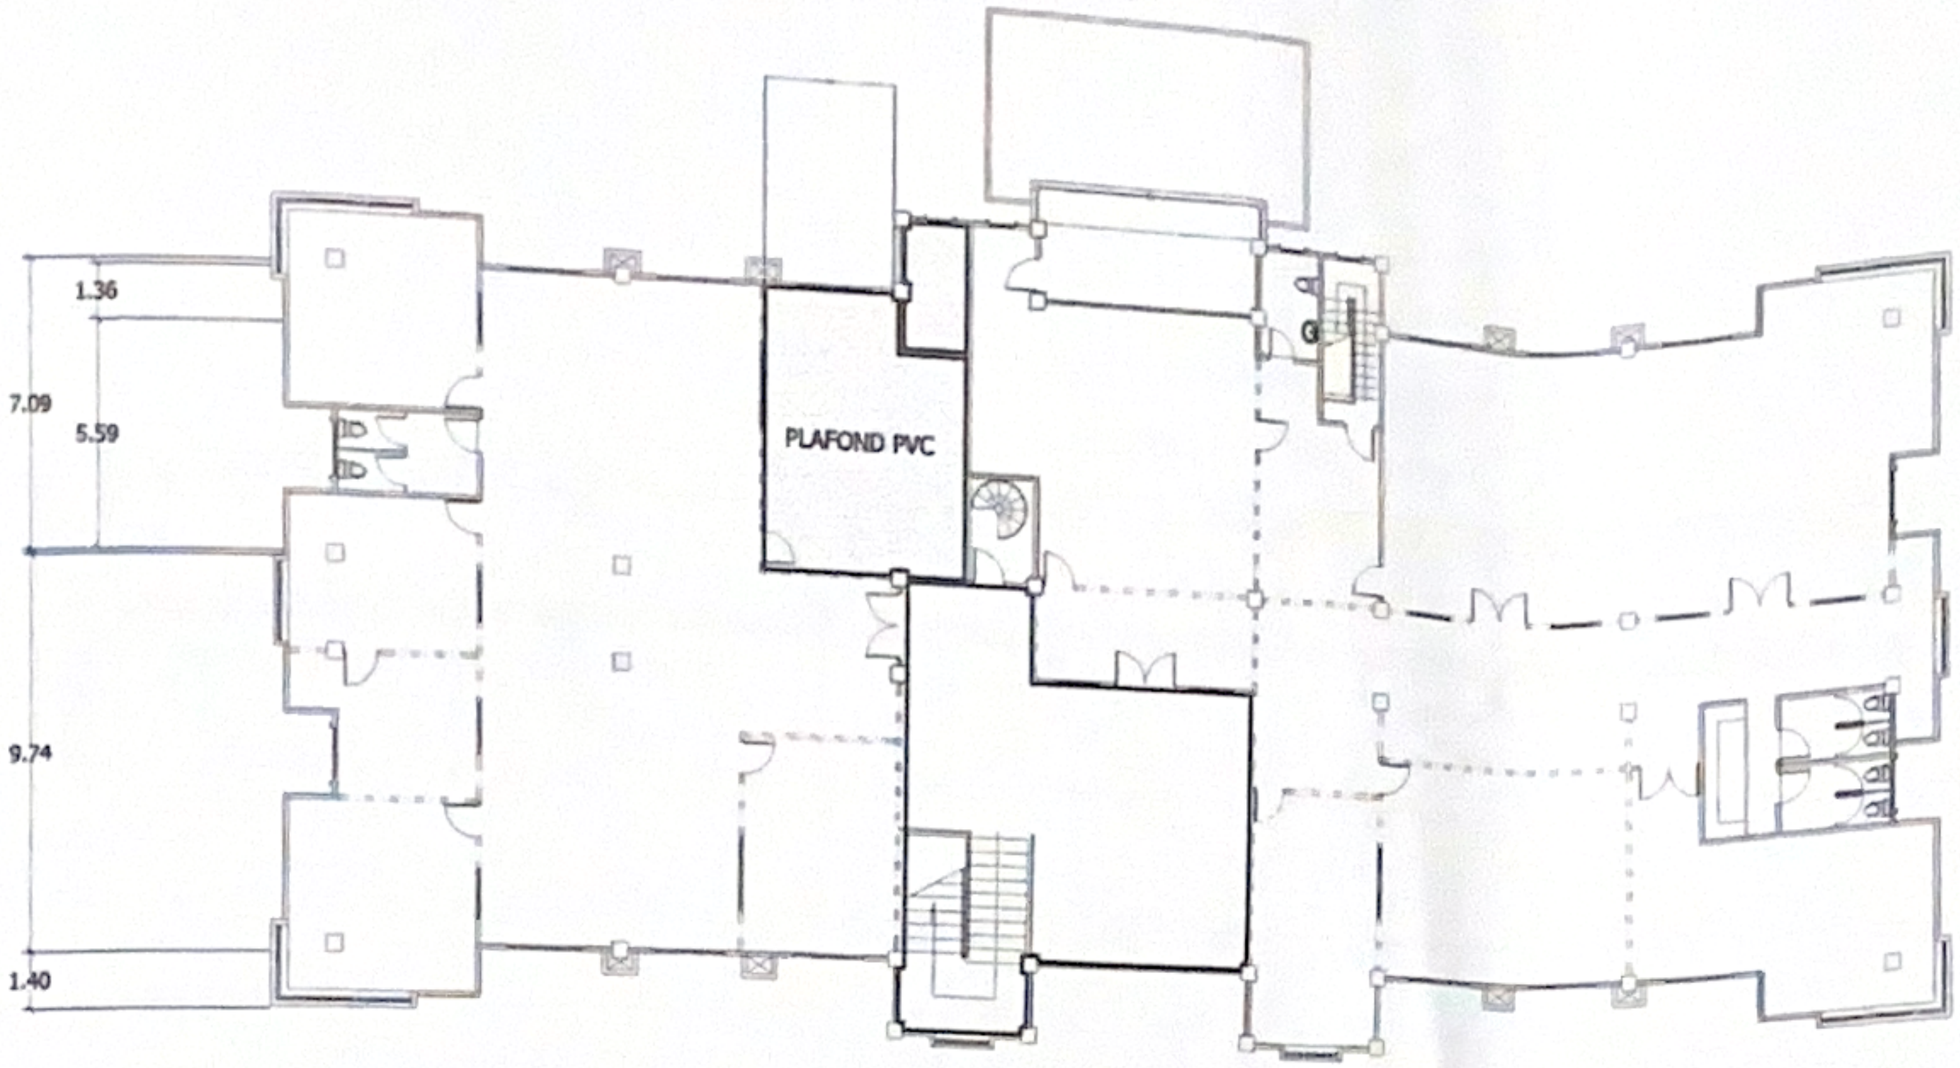

RENC. DENAH REHAB PLAFOND LT.2

SKALA 1 : 225

PEMERINTAH PROVINSI KEPULAUAN RIAU
SATUAN POLISI PAMONG PRAJA DAN PENANGGULANGAN KEBEKARAN

REVISI GAMBAR

NO.	TANGGAL	KETERANGAN

PROGRAM

PROGRAM PENUJANG URUSAN PEMERINTAHAN DAERAH PROVINSI

KEGIATAN

PEMELIHARAAN BARANG MILIK DAERAH PENUNJANG URUSAN PEMERINTAHAN DAERAH

SUB KEGIATAN

PEMERINTAHAN/ REHABILITASI SARANA DAN PRASARANA GEDUNG KANTOR ATAU BANGUNAN LAINNYA

PEKERJAAN

BELANJA PEMELIHARAAN BANGUNAN GEDUNG-BANGUNAN GEDUNG-TEMPAT KERJA-BANGUNAN GEDUNG KANTOR

DIBUAT OLEH


KONTRAKTOR PELAKSANA

CV. MELAYU BETUAH BERKAH

FAHRUL ANDRYAN NUGROHO
Pelaksana

Skala	No Gambar	Jml. gambar
1 : 225		-

ASBUILT DRAWING

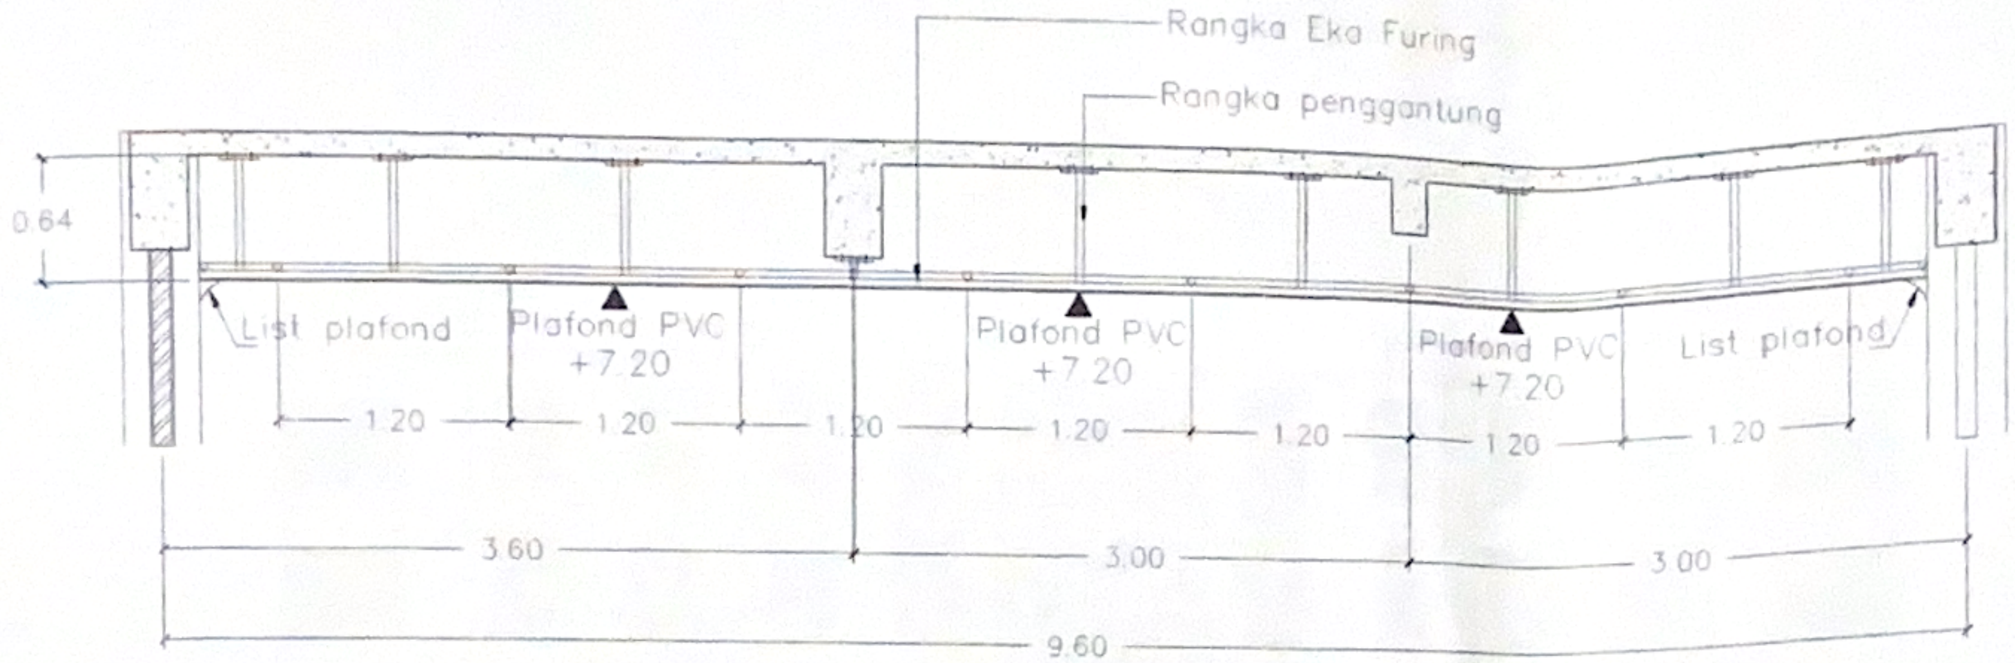

RENC. DETAIL PLAFOND LT.1 (POT. B)

SKALA 1 : 50

PEMERINTAH PROVINSI KEPULAUAN RIAU
SATUAN POLISI PAMONG PRAJA DAN PENANGGULANGAN KEBEKARAN

REVISI GAMBAR

NO.	TANGGAL	KETERANGAN

PROGRAM

PROGRAM PENUJANG URUSAN PEMERINTAHAN DAERAH PROVINSI

KEGIATAN

PEMELIHARAAN BARANG MILIK DAERAH PENUNJANG URUSAN PEMERINTAHAN DAERAH

SUB KEGIATAN

PEMERINTAHAN/ REHABILITASI SARANA DAN PRASARANA GEDUNG KANTOR ATAU BANGUNAN LAINNYA

PEKERJAAN

BELANJA PEMELIHARAAN BANGUNAN GEDUNG-BANGUNAN GEDUNG-TEMPAT KERJA-BANGUNAN GEDUNG KANTOR

DIBUAT OLEH

KONTRAKTOR PELAKSANA
CV. MELAYU BETUAH BERKAH

FAHRUL ANDRYAN NUGROHO
Pelaksana

Skala	No Gambar	Jml. gambar
1 : 50		-

ASBUILT DRAWING



TAMPAK DEPAN RENCANA

SKALA 1 : 225

PEMERINTAH PROVINSI KEPULAUAN RIAU
SATUAN POLISI PAMONG PRAJA DAN
PENANGGULANGAN KEBEKARAN

REVISI GAMBAR

NO.	TANGGAL	KETERANGAN

PROGRAM

PROGRAM PENUJANG URUSAN PEMERINTAHAN DAERAH PROVINSI

KEGIATAN

PEMELIHARAAN BARANG MILIK DAERAH PENUNJANG URUSAN PEMERINTAHAN DAERAH

SUB KEGIATAN

PEMERINTAHAN/ REHABILITASI SARANA DAN PRASARANA GEDUNG KANTOR ATAU BANGUNAN LAINNYA

PEKERJAAN

BELANJA PEMELIHARAAN BANGUNAN GEDUNG-BANGUNAN GEDUNG-TEMPAT KERJA-BANGUNAN GEDUNG KANTOR

DIBUAT OLEH

KONTRAKTOR PELAKSANA

CV. MELAYU BETUAH BERKAH

FAHRUL ANDRYAN NUGROHO
Pelaksana

Skala	No Gambar	Jml. gambar
1 : 225		-

ASBUILT DRAWING



TAMPAK SAMPING KANAN RENCANA

SKALA 1 : 125

PEMERINTAH PROVINSI KEPULAUAN RIAU
SATUAN POLISI PAMONG PRAJA DAN PENANGGULANGAN KEBEKARAN

REVISI GAMBAR

NO.	TANGGAL	KETERANGAN

PROGRAM

PROGRAM PENUJANG URUSAN PEMERINTAHAN DAERAH PROVINSI

KEGIATAN

PEMELIHARAAN BARANG MILIK DAERAH PENUNJANG URUSAN PEMERINTAHAN DAERAH

SUB KEGIATAN

PEMERINTAHAN/ REHABILITASI SARANA DAN PRASARANA GEDUNG KANTOR ATAU BANGUNAN LAINNYA

PEKERJAAN

BELANJA PEMELIHARAAN BANGUNAN GEDUNG-BANGUNAN GEDUNG-TEMPAT KERJA-BANGUNAN GEDUNG KANTOR

DIBUAT OLEH

KONTRAKTOR PELAKSANA
CV. MELAYU BETUAH BERKAH

FAHRUL ANDRYAN NUGROHO
Pelaksana

Skala	No Gambar	Jml. gambar
1 : 125		-

ASBUILT DRAWING



TAMPAK SAMPING KIRI RENCANA

SKALA 1 : 125

PEMERINTAH PROVINSI KEPULAUAN RIAU
SATUAN POLISI PAMONG PRAJA DAN PENANGGULANGAN KEBEKARAN

REVISI GAMBAR

NO.	TANGGAL	KETERANGAN

PROGRAM

PROGRAM PENUJANG URUSAN PEMERINTAHAN DAERAH PROVINSI

KEGIATAN

PEMELIHARAAN BARANG MILIK DAERAH PENUNJANG URUSAN PEMERINTAHAN DAERAH

SUB KEGIATAN

PEMERINTAHAN/ REHABILITASI SARANA DAN PRASARANA GEDUNG KANTOR ATAU BANGUNAN LAINNYA

PEKERJAAN

BELANJA PEMELIHARAAN BANGUNAN GEDUNG-BANGUNAN GEDUNG-TEMPAT KERJA-BANGUNAN GEDUNG KANTOR

DIBUAT OLEH

KONTRAKTOR PELAKSANA

CV. MELAYU BETUAH BERKAH

FAHRUL ANDRYAN NUGROHO
Pelaksana

Skala	No Gambar	Jml. gambar
1 : 125		-

ASBUILT DRAWING



TAMPAK BELAKANG RENCANA

SKALA 1 : 225

PEMERINTAH PROVINSI KEPULAUAN RIAU
SATUAN POLISI PAMONG PRAJA DAN
PENANGGULANGAN KEBEKARAN

REVISI GAMBAR

NO.	TANGGAL	KETERANGAN

PROGRAM

PROGRAM PENUJANG URUSAN PEMERINTAHAN DAERAH PROVINSI

KEGIATAN

PEMELIHARAAN BARANG MILIK DAERAH PENUNJANG URUSAN PEMERINTAHAN DAERAH

SUB KEGIATAN

PEMERINTAHAN/ REHABILITASI SARANA DAN PRASARANA GEDUNG KANTOR ATAU BANGUNAN LAINNYA

PEKERJAAN

BELANJA PEMELIHARAAN BANGUNAN GEDUNG-BANGUNAN GEDUNG-TEMPAT KERJA-BANGUNAN GEDUNG KANTOR

DIBUAT OLEH

KONTRAKTOR PELAKSANA

CV. MELAYU BETUAH BERKAH

FAHRUL ANDRYAN NUGROHO
Pelaksana

Skala	No Gambar	Jml. gambar
1 : 225		-

ASBUILT DRAWING